


**ФРАГМЕНТ КАРТЫ-СХЕМЫ
размещения рекламной конструкции №02-39**

в Соломбальском территориальном округе
г.Архангельска
ул. Советская, д.25 (поз.1)

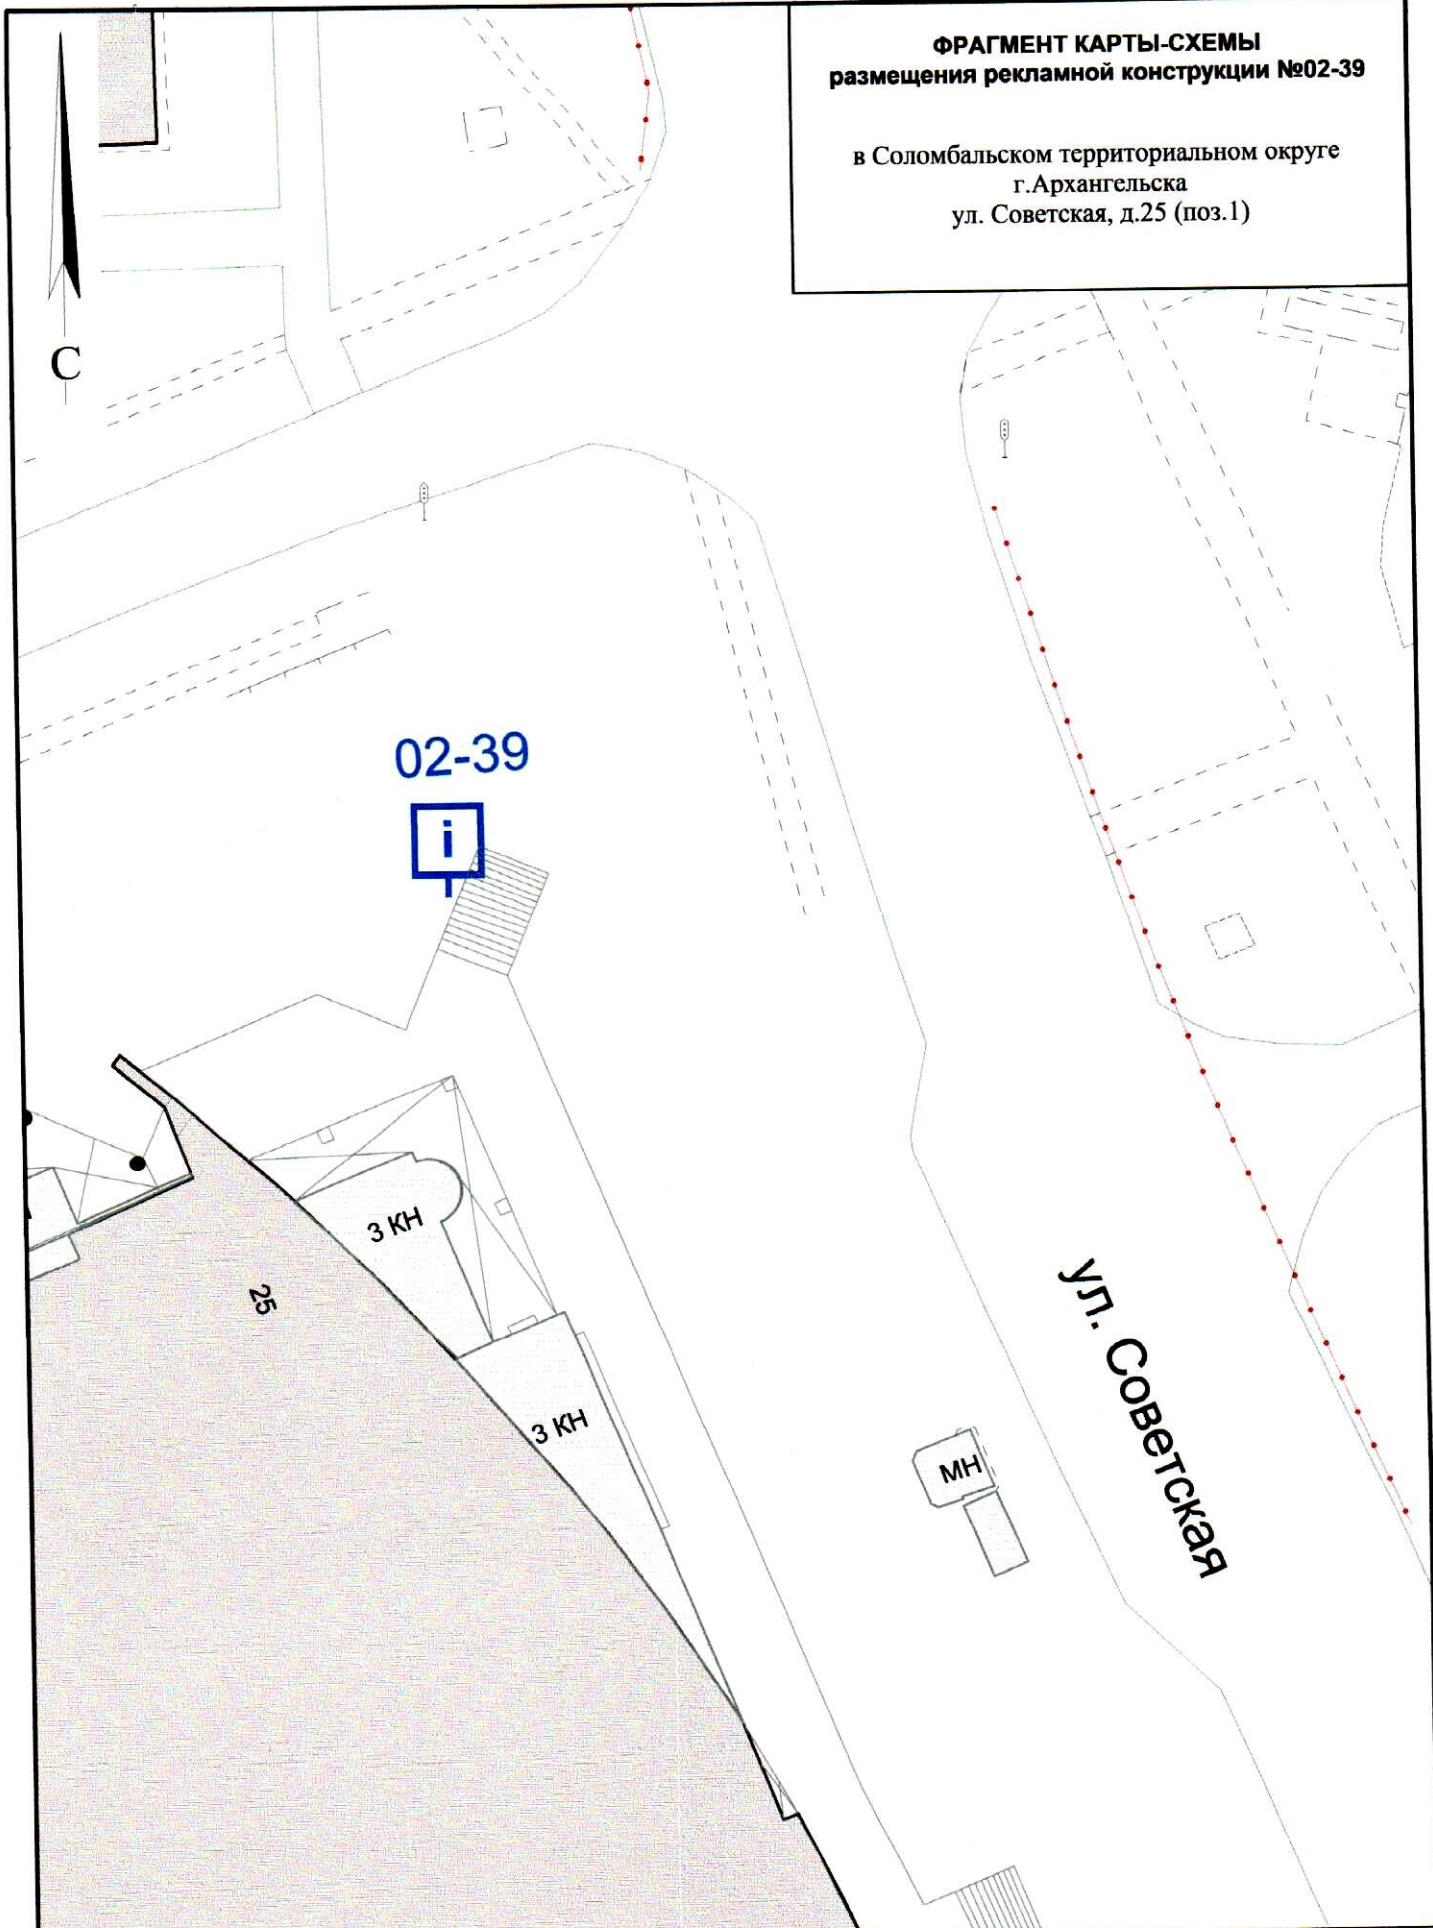

СОГЛАСОВАНО:

Заместитель министра - начальник управления
архитектуры и градостроительства министерства
строительства и архитектуры
Архангельской области

С.Ю.Строгонова

" 27 " *июль* 2018 года

УСЛОВНЫЕ ОБОЗНАЧЕНИЯ:

- исключенные из Схемы места рекламных конструкций
- добавленные в Схему места рекламных конструкций
- существующие в Схеме места рекламных конструкций

Масштаб 1:500

**ФРАГМЕНТ КАРТЫ-СХЕМЫ
размещения рекламной конструкции №02-40**

в Соломбальском территориальном округе
г.Архангельска
ул. Советская, д.25 (поз.2)

С

5 КЖ

5 КН

02-24



ул. Советская

3 КН

02-40



02-32

Терехина




СОГЛАСОВАНО:

Заместитель министра - начальник управления
архитектуры и градостроительства министерства
строительства и архитектуры
Архангельской области

С.Ю.Строгонова

" 27 " *сентябрь* 2018 года


УСЛОВНЫЕ ОБОЗНАЧЕНИЯ:

-  исключенные из Схемы места рекламных конструкций
-  добавленные в Схему места рекламных конструкций
-  существующие в Схеме места рекламных конструкций

Масштаб 1:500

**ФРАГМЕНТ КАРТЫ-СХЕМЫ
размещения рекламной конструкции №02-41**

в Соломбальском территориальном округе
г.Архангельска
ул. Советская, д.25 (поз.3)

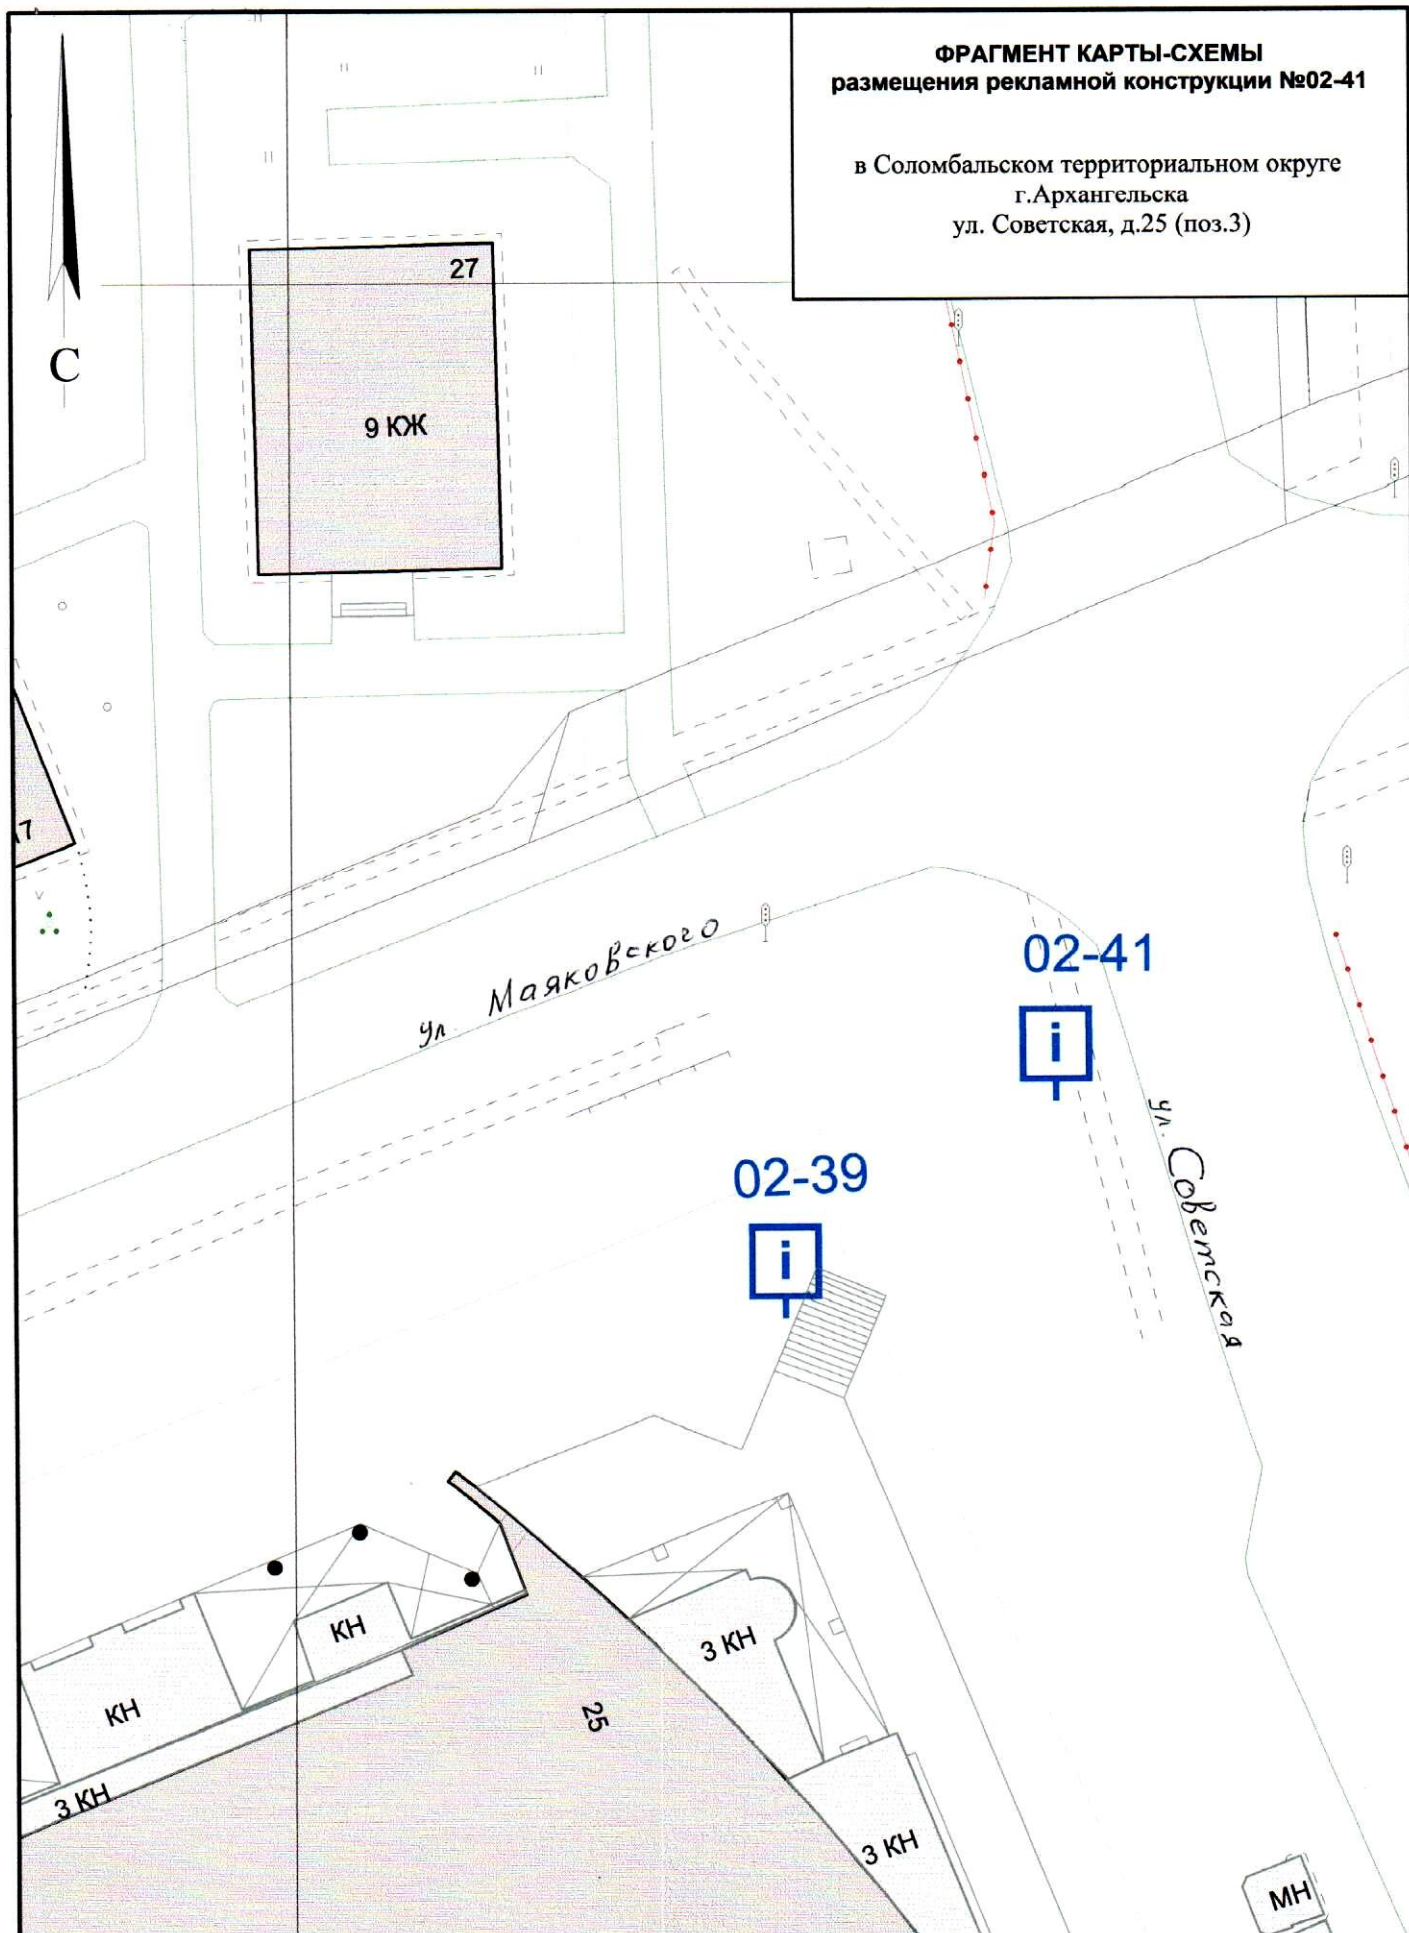

СОГЛАСОВАНО:
Заместитель министра - начальник управления
архитектуры и градостроительства министерства
строительства и архитектуры
Архангельской области
[Signature]
С.Ю.Строгонова
"27" *июня* 2018 года

УСЛОВНЫЕ ОБОЗНАЧЕНИЯ:
— исключенные из Схемы места рекламных конструкций
— добавленные в Схему места рекламных конструкций
— существующие в Схеме места рекламных конструкций
Масштаб 1:500

**ФРАГМЕНТ КАРТЫ-СХЕМЫ
размещения рекламной конструкции №03-3**

в Северном территориальном округе
г.Архангельска
ул. Кировская, возле д.8




СОГЛАСОВАНО:
Заместитель министра - начальник управления
архитектуры и градостроительства министерства
строительства и архитектуры
Архангельской области
[Signature]
С.Ю.Строгонова
"27" *июль* 2018 года

УСЛОВНЫЕ ОБОЗНАЧЕНИЯ:
— исключенные из Схемы места рекламных конструкций
— добавленные в Схему места рекламных конструкций
— существующие в Схеме места рекламных конструкций
Масштаб 1:500

**ФРАГМЕНТ КАРТЫ-СХЕМЫ
размещения рекламной конструкции №03-4**

в Северном территориальном округе
г.Архангельска
ул. Кировская - ул. Добролюбова

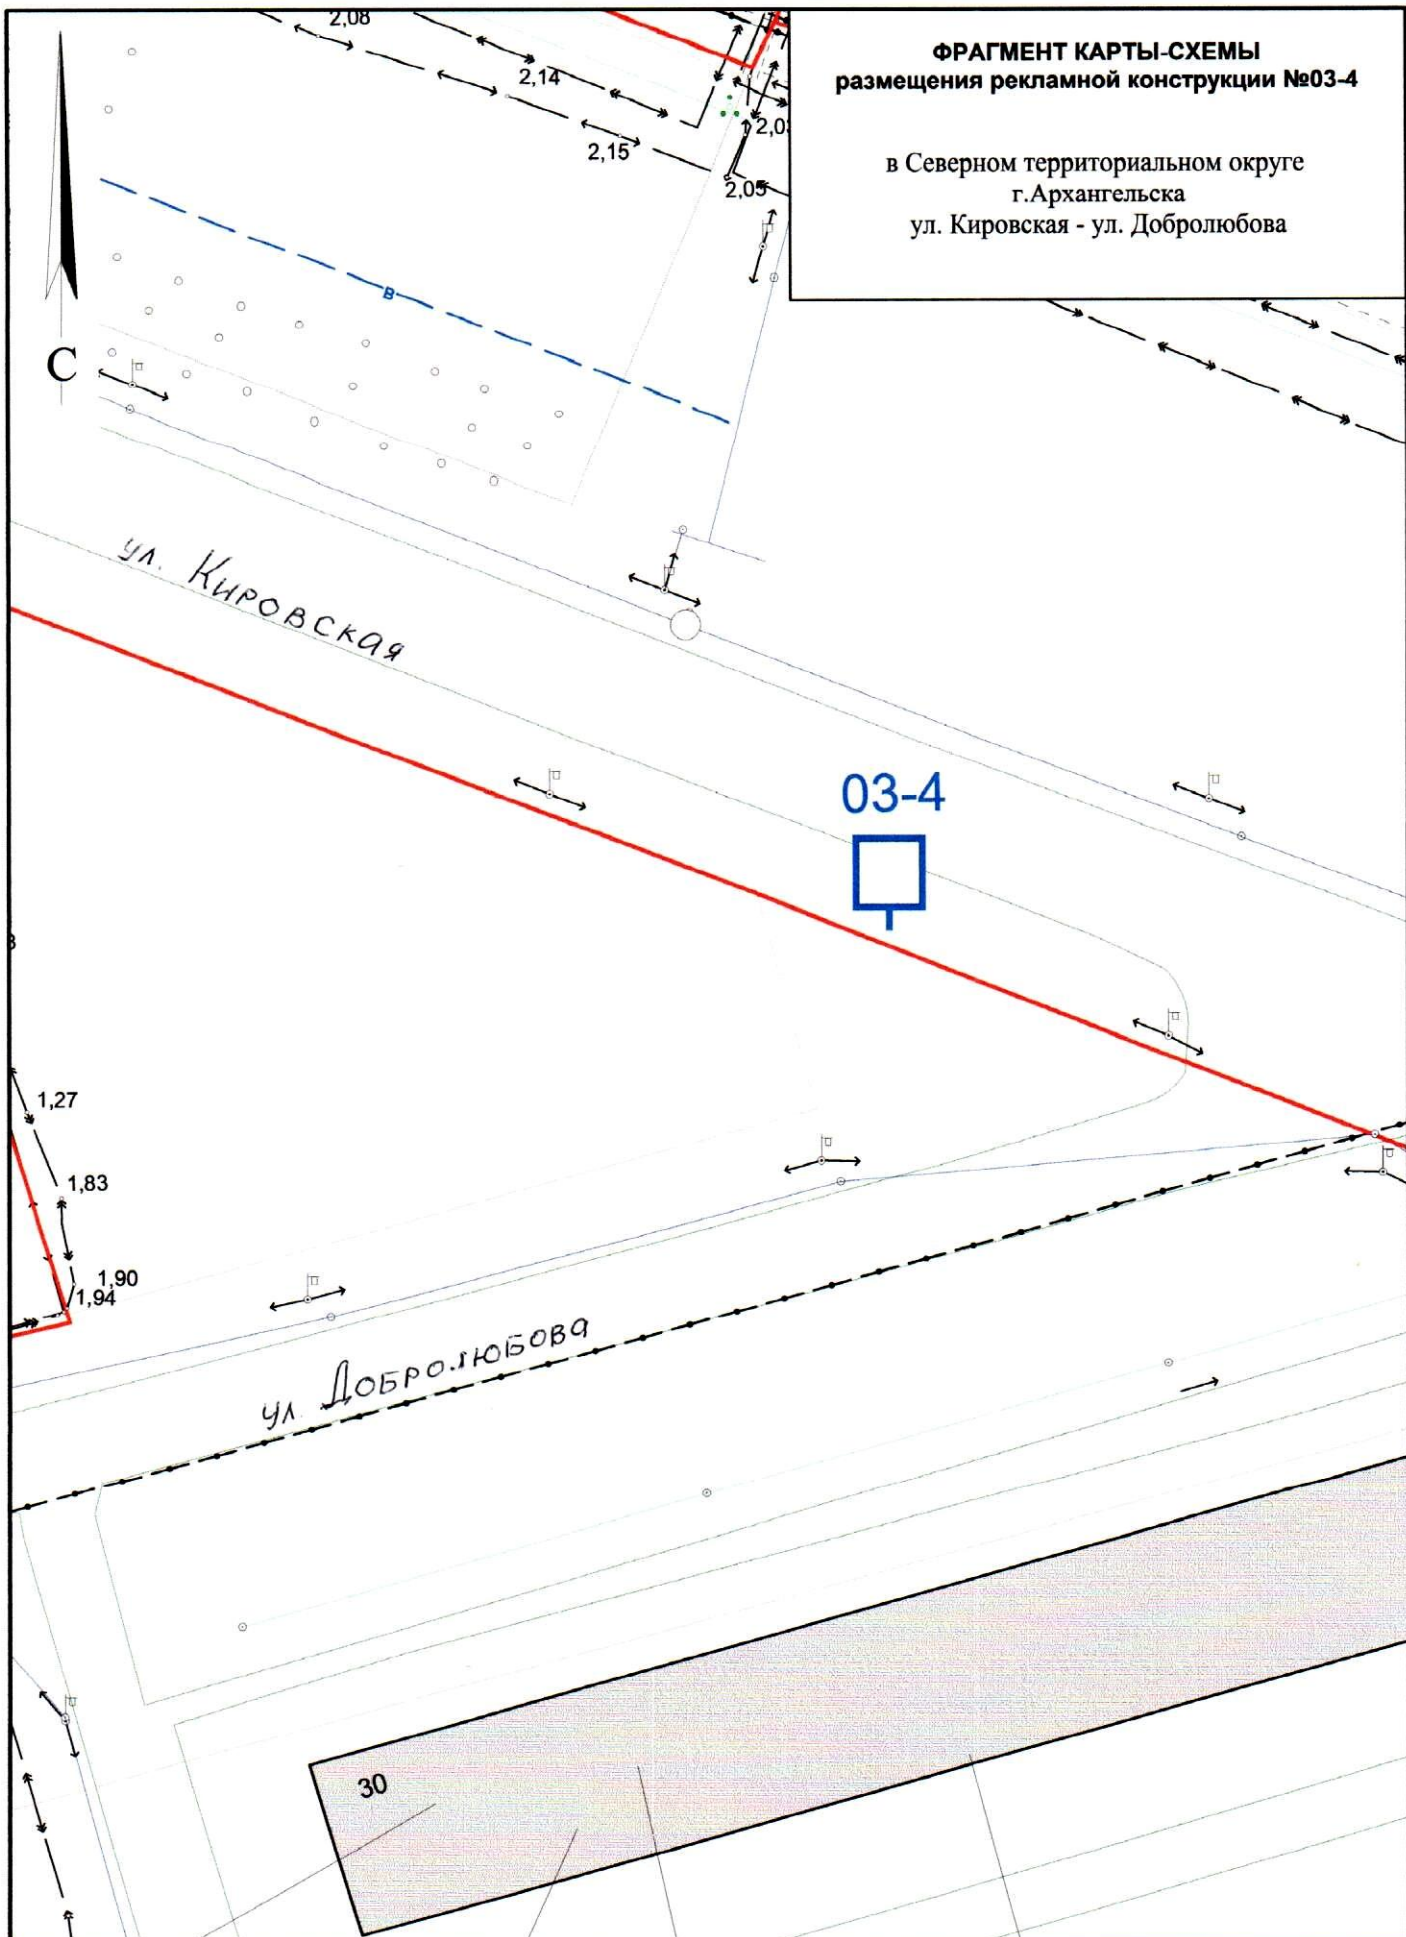

СОГЛАСОВАНО:

Заместитель министра - начальник управления
архитектуры и градостроительства министерства
строительства и архитектуры
Архангельской области

[Signature] С.Ю.Строгонова
"27" *[Signature]* 2018 года


УСЛОВНЫЕ ОБОЗНАЧЕНИЯ:

- исключенные из Схемы места рекламных конструкций
- добавленные в Схему места рекламных конструкций
- существующие в Схеме места рекламных конструкций

Масштаб 1:500

**ФРАГМЕНТ КАРТЫ-СХЕМЫ
размещения рекламной конструкции №03-5**

в Северном территориальном округе
г.Архангельска
ул. Ларионова С.Н. по направлению в дер.
Верхняя Павракулка

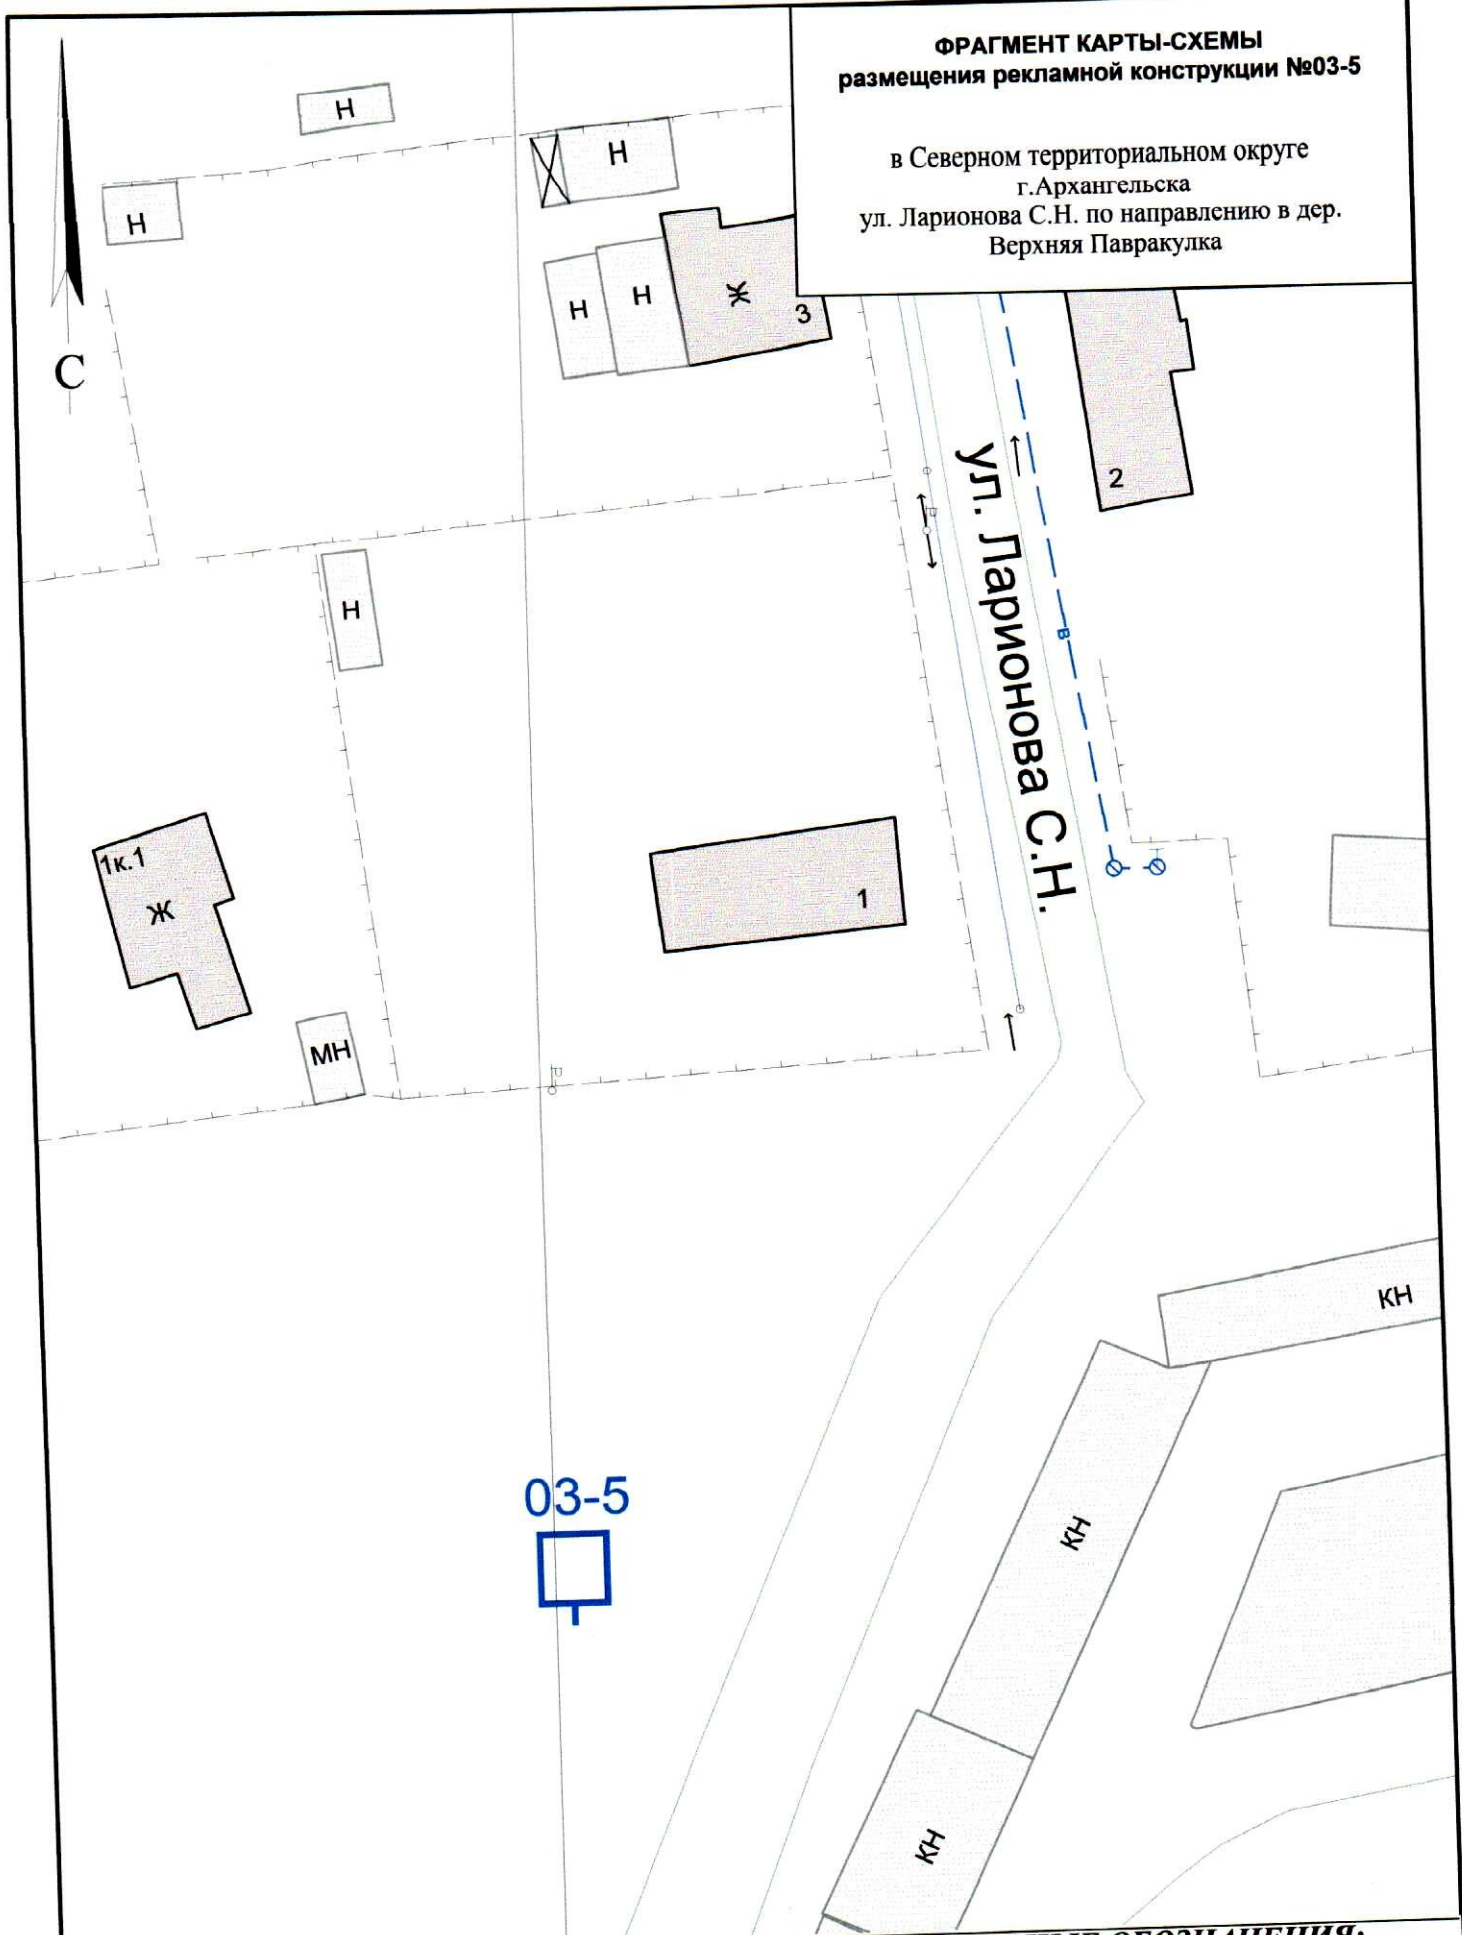




СОГЛАСОВАНО:

Заместитель министра - начальник управления
архитектуры и градостроительства министерства
строительства и архитектуры
Архангельской области

С.Ю.Строгонова

"27" июня 2018 года


УСЛОВНЫЕ ОБОЗНАЧЕНИЯ:

-  исключенные из Схемы места рекламных конструкций
-  добавленные в Схему места рекламных конструкций
-  существующие в Схеме места рекламных конструкций

Масштаб 1:500

**ФРАГМЕНТ КАРТЫ-СХЕМЫ
размещения рекламной конструкции №04-231**

в Октябрьском территориальном округе
г.Архангельска
Окружное шоссе - Талажское шоссе

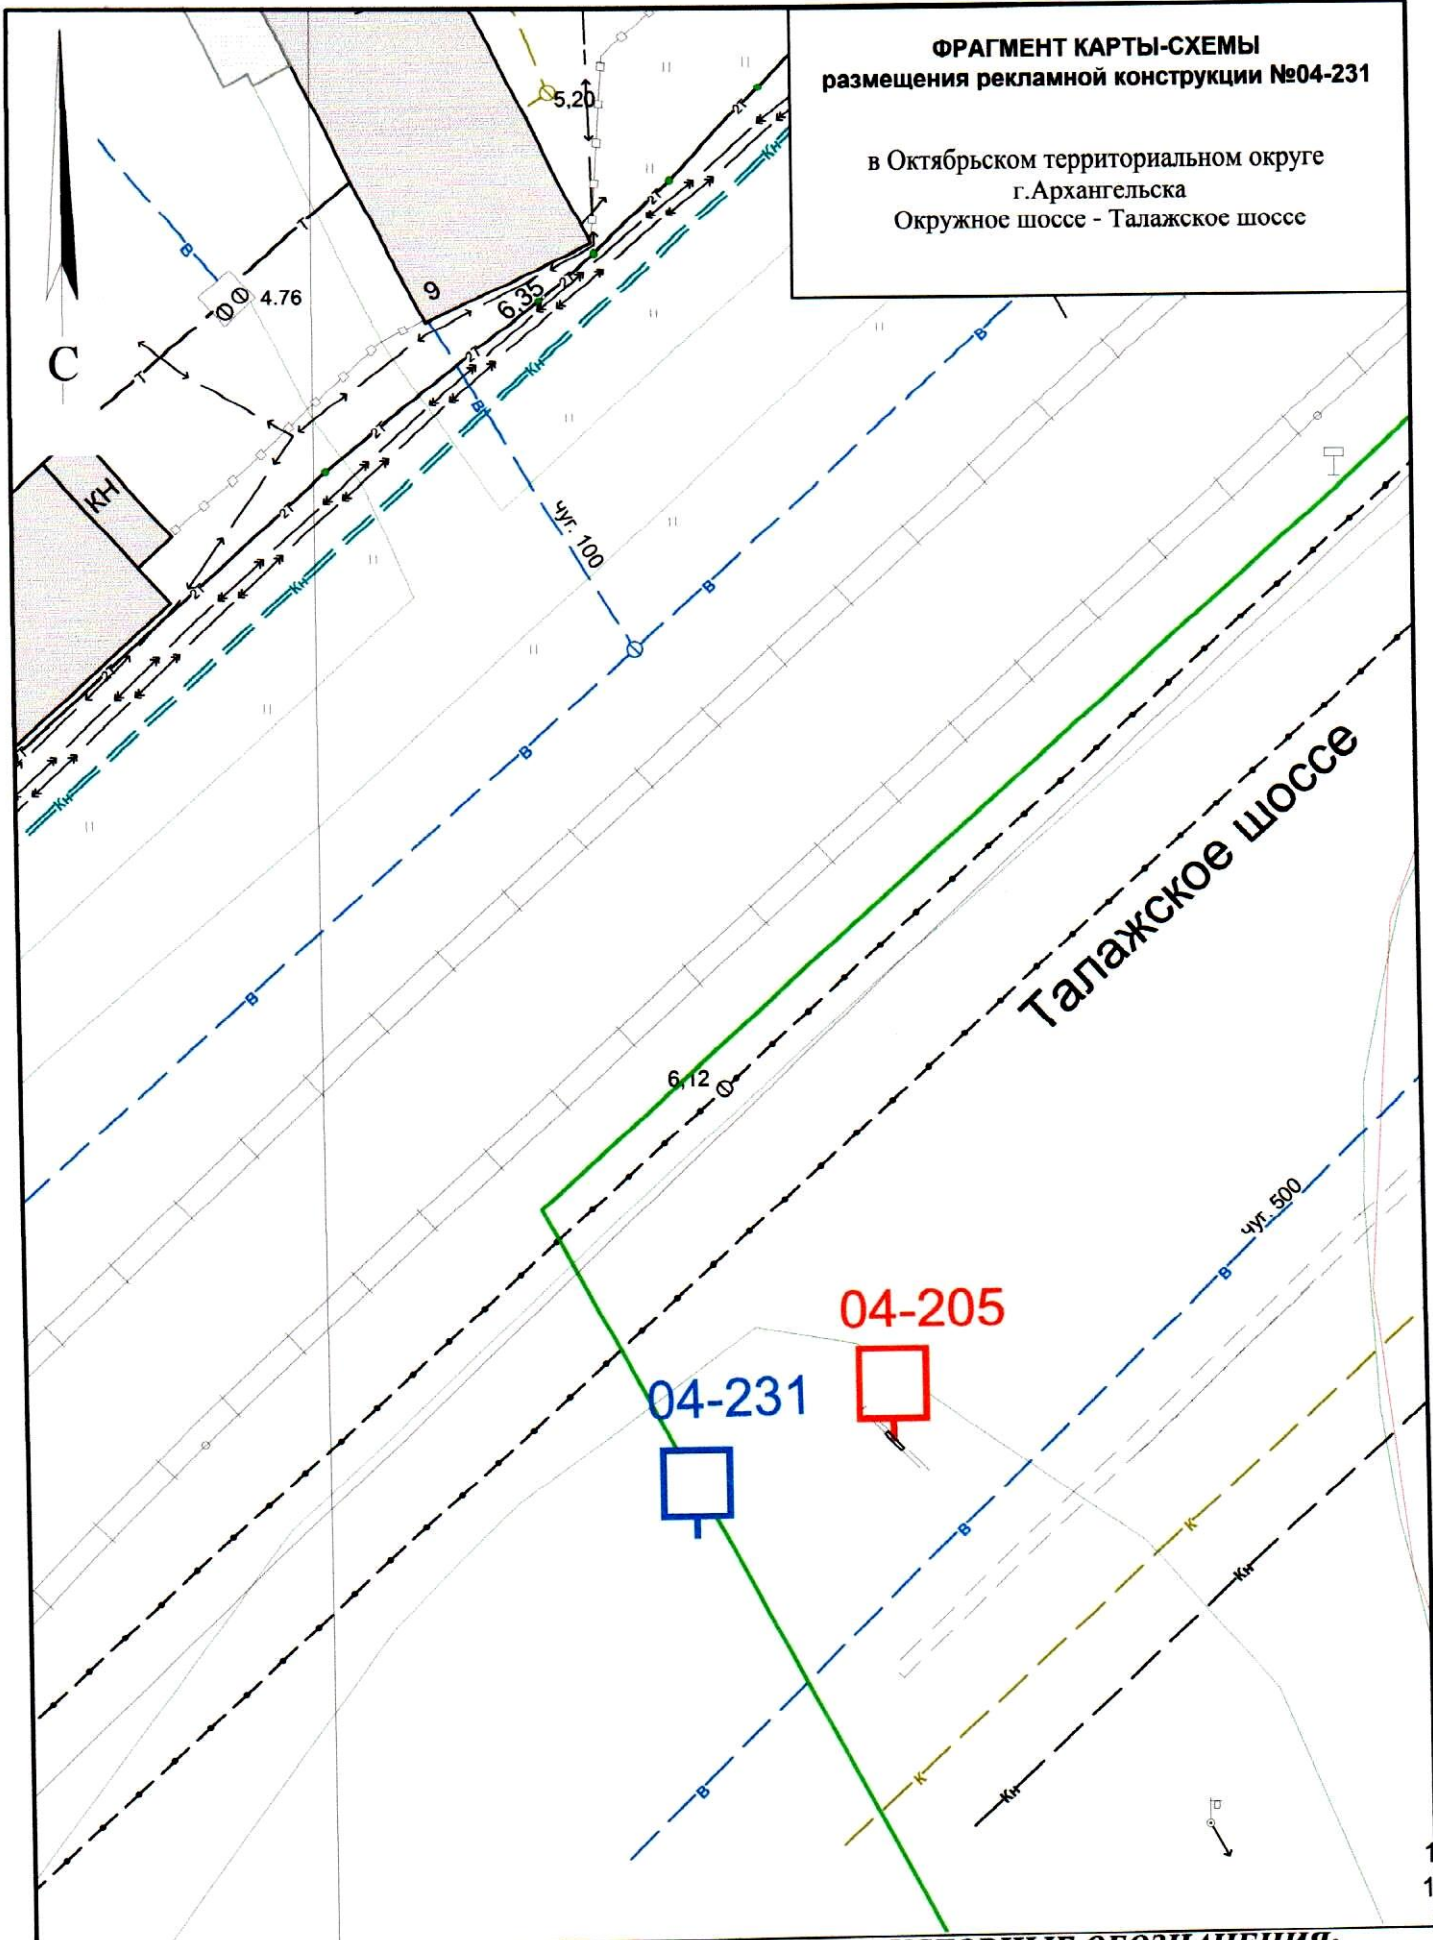

СОГЛАСОВАНО:
Заместитель министра - начальник управления
архитектуры и градостроительства министерства
строительства и архитектуры
Архангельской области

С.Ю.Строгонова

"27" *июль* 2018 года


УСЛОВНЫЕ ОБОЗНАЧЕНИЯ:

- исключенные из Схемы места рекламных конструкций
- добавленные в Схему места рекламных конструкций
- существующие в Схеме места рекламных конструкций

Масштаб 1:500

ФРАГМЕНТ КАРТЫ-СХЕМЫ
размещения рекламной конструкции №04-232

в Октябрьском территориальном округе
г.Архангельска
проезд Сибиряковцев, напротив здания №311
по пр. Ломоносова

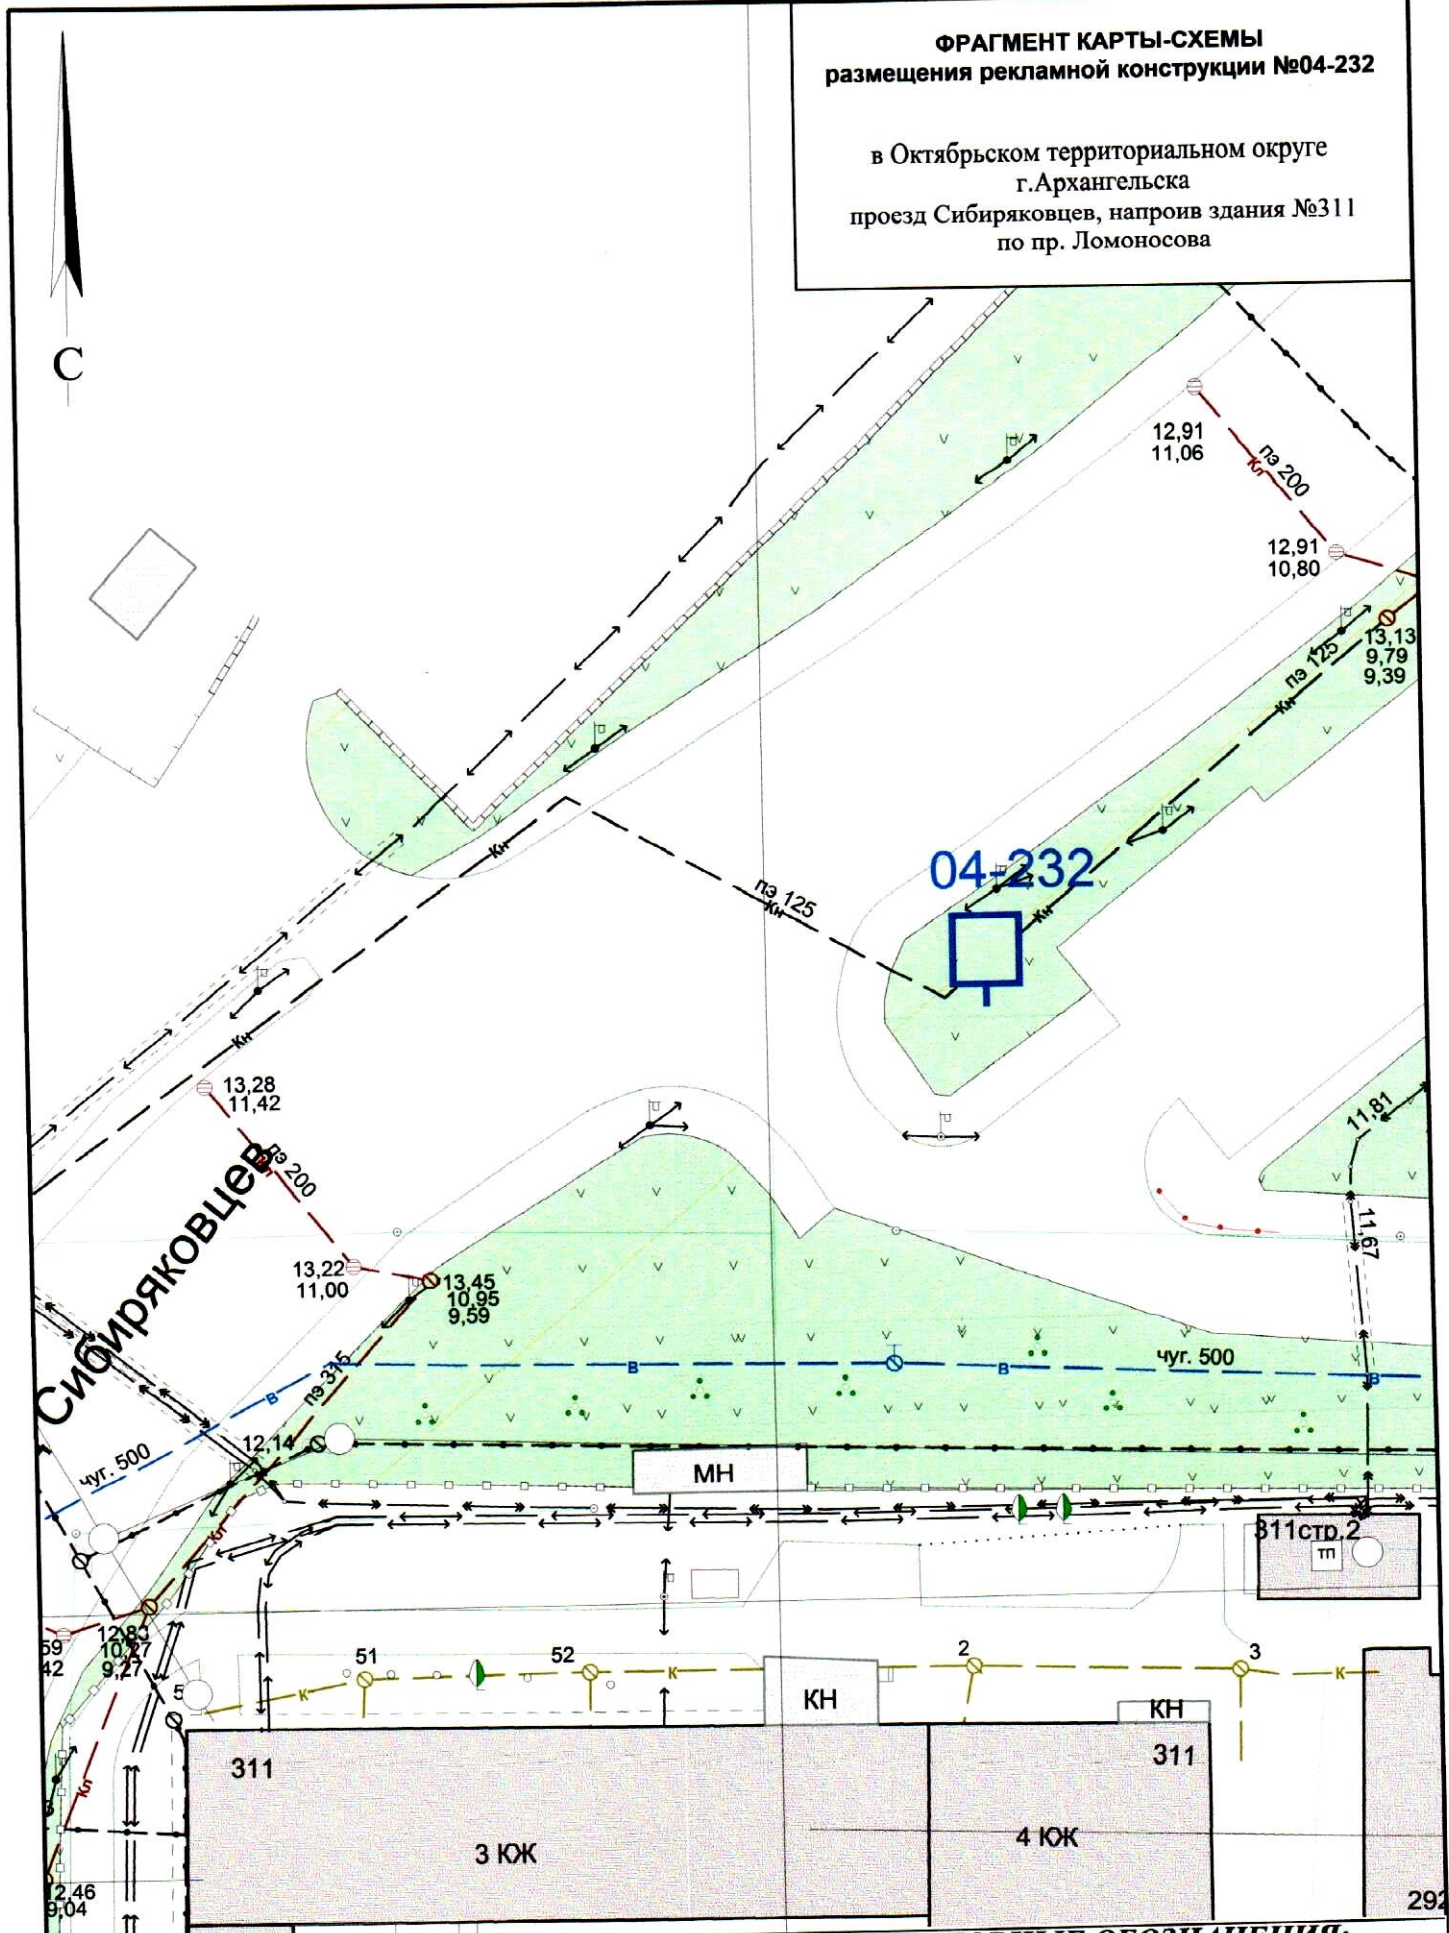

СОГЛАСОВАНО:

Заместитель министра - начальник управления
архитектуры и градостроительства министерства
строительства и архитектуры
Архангельской области

С.Ю.Строгонова

"27" июня 2018 года


УСЛОВНЫЕ ОБОЗНАЧЕНИЯ:

- исключенные из Схемы места рекламных конструкций
- добавленные в Схему места рекламных конструкций
- существующие в Схеме места рекламных конструкций

Масштаб 1:500

ФРАГМЕНТ КАРТЫ-СХЕМЫ
размещения рекламной конструкции №04-233

в Октябрьском территориальном округе
г.Архангельска
просед Сибиряковцев,д.9, стр.1

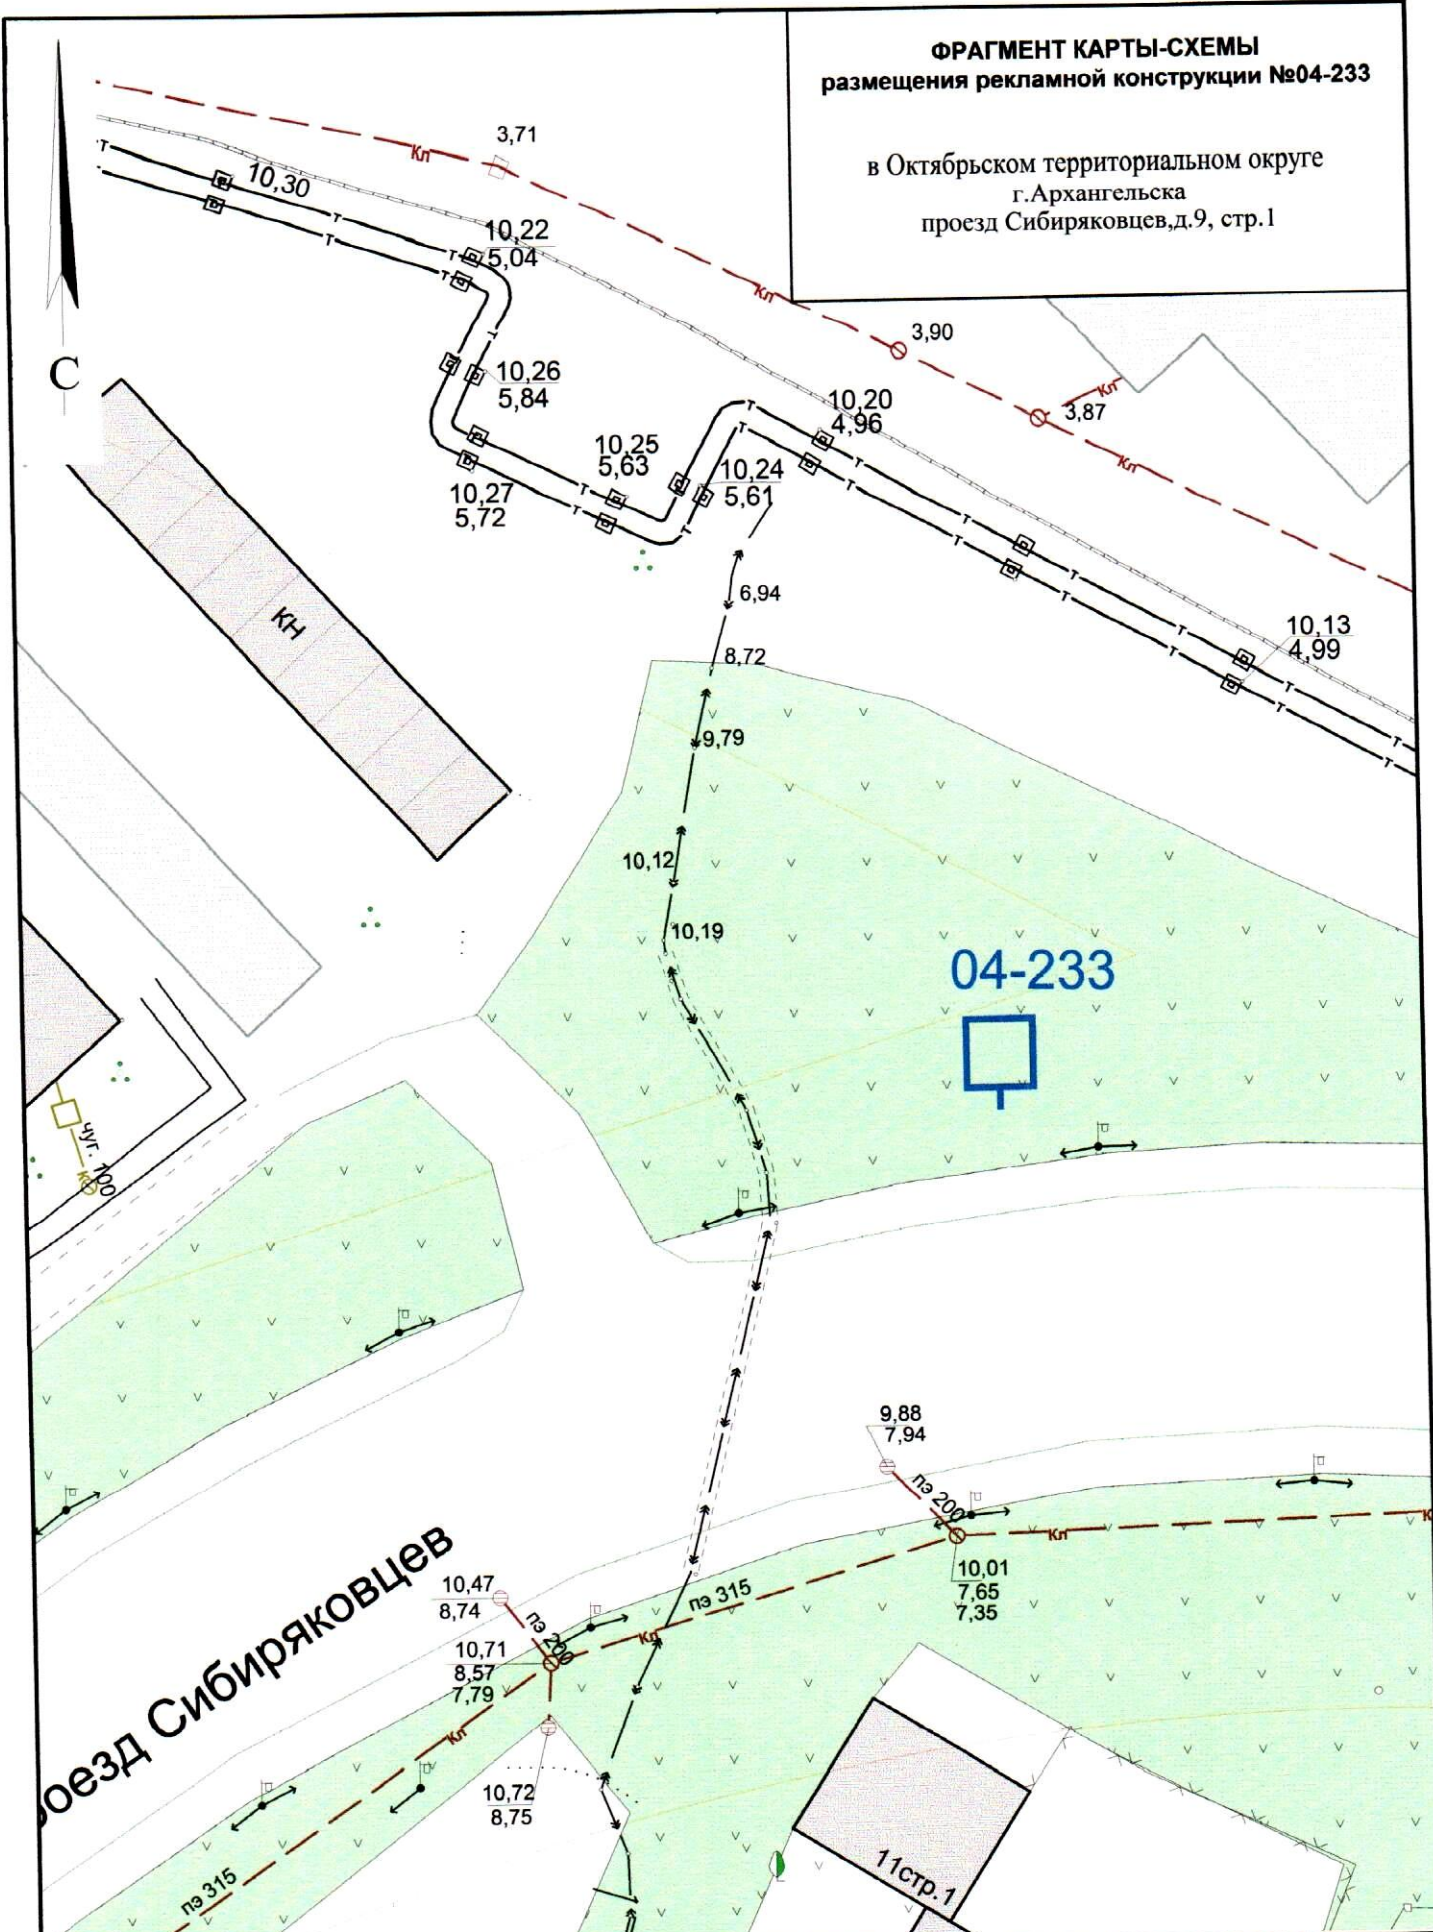

просед Сибиряковцев

04-233

УСЛОВНЫЕ ОБОЗНАЧЕНИЯ:


СОГЛАСОВАНО:
Заместитель министра - начальник управления архитектуры и градостроительства министерства строительства и архитектуры Архангельской области
С.Ю.Строгонова
"27" июля 2018 года

- исключенные из Схемы места рекламных конструкций
- добавленные в Схему места рекламных конструкций
- существующие в Схеме места рекламных конструкций

Масштаб 1:500

**ФРАГМЕНТ КАРТЫ-СХЕМЫ
размещения рекламной конструкции №05-303**

в Ломоносовском территориальном округе
г.Архангельска
пр.Ленинградский, у дома 5

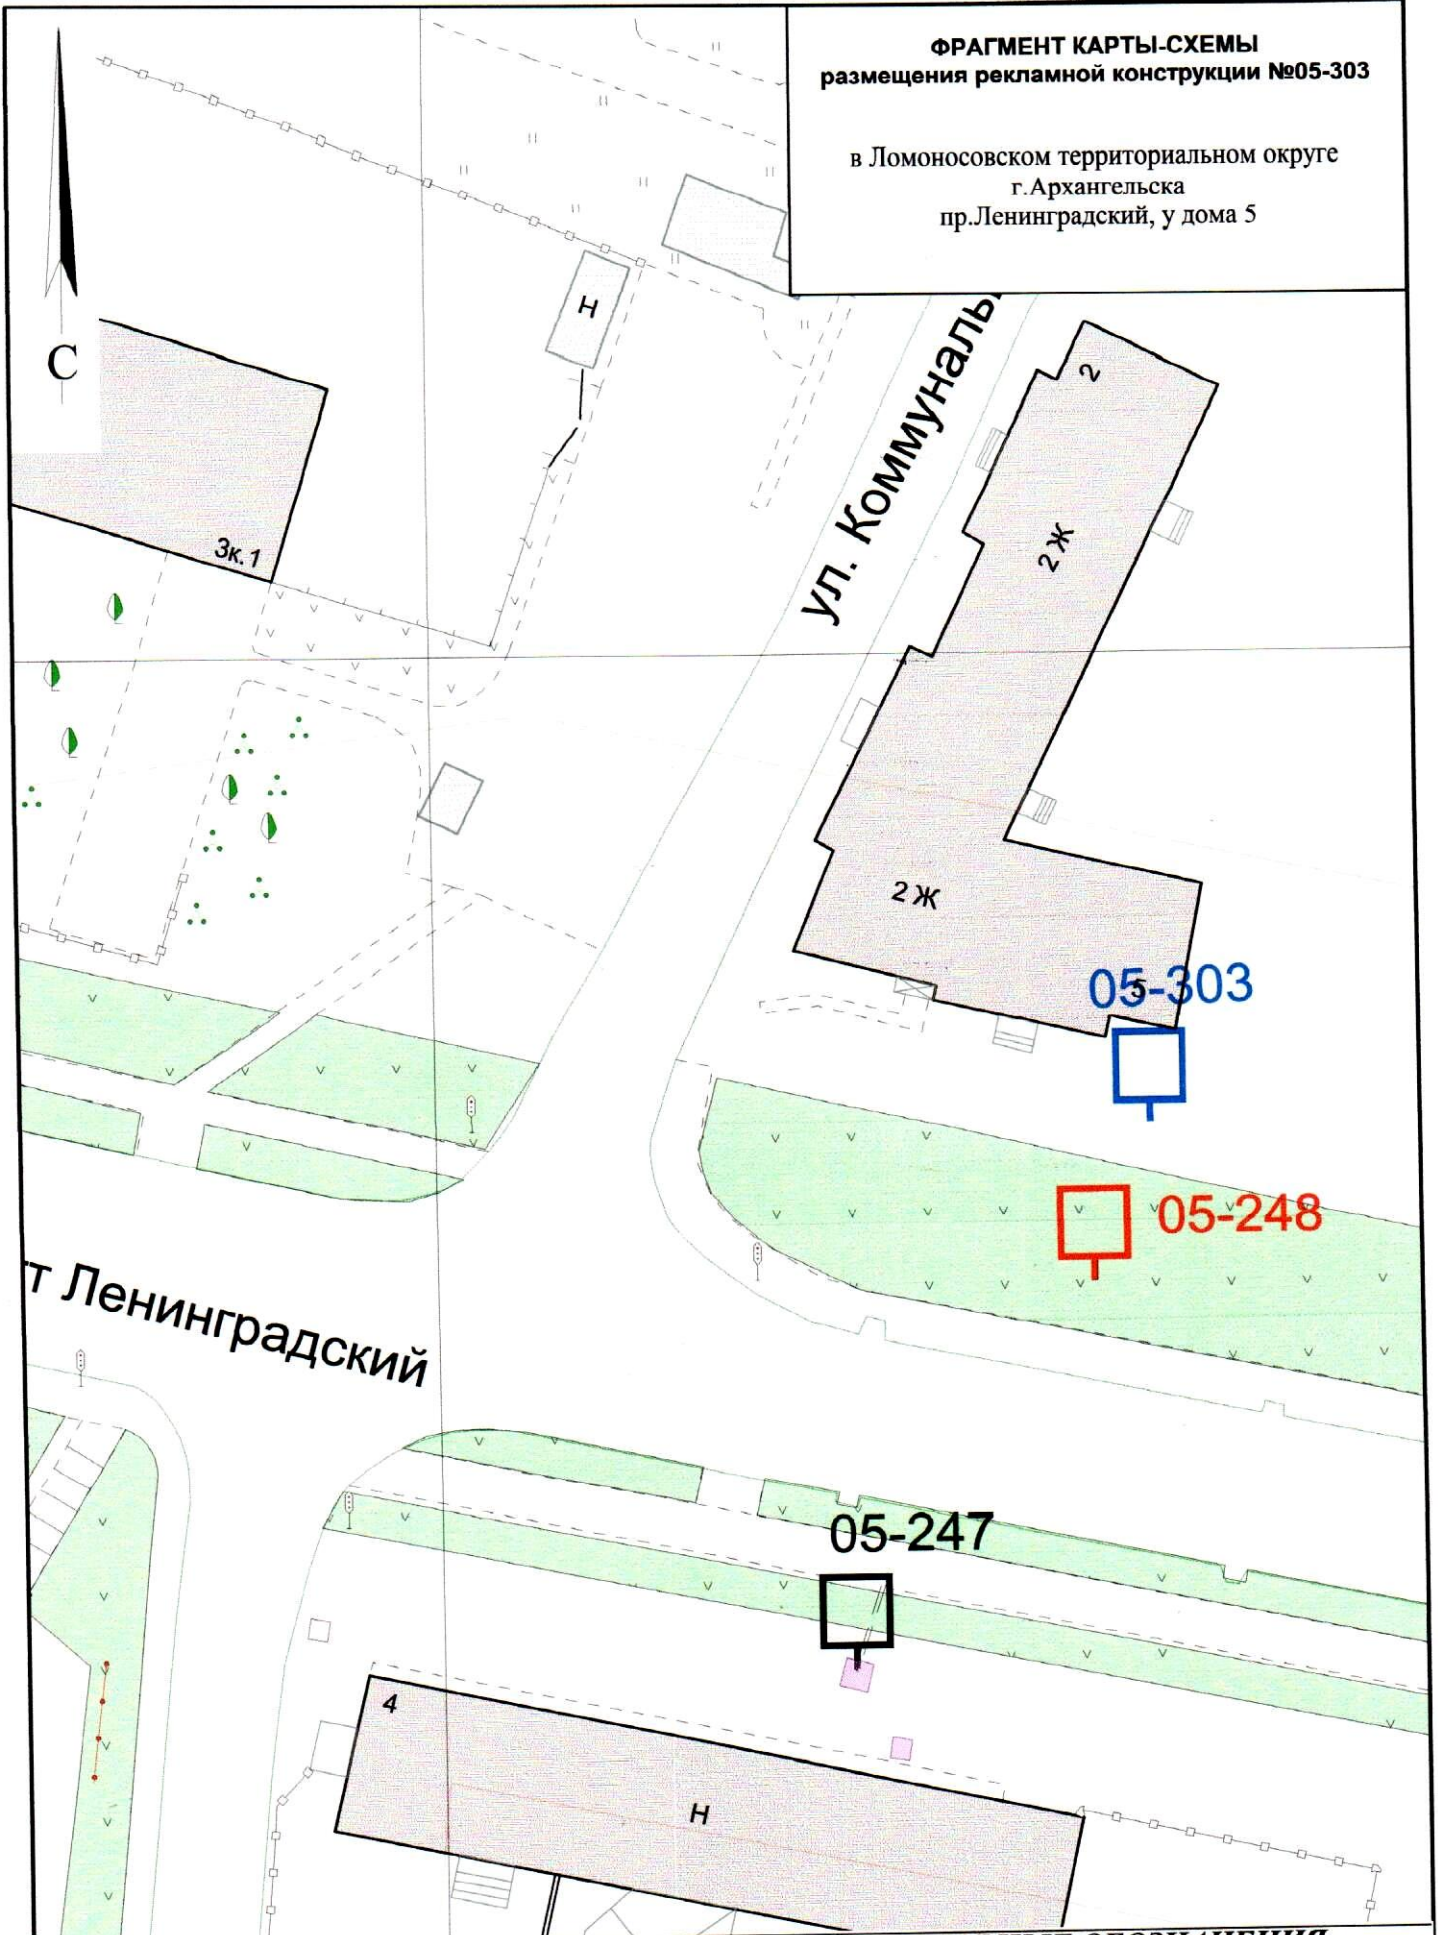

СОГЛАСОВАНО:

Заместитель министра - начальник управления
архитектуры и градостроительства министерства
строительства и архитектуры
Архангельской области

С.Ю.Строгонова

"27" июля 2018 года


УСЛОВНЫЕ ОБОЗНАЧЕНИЯ:

- исключенные из Схемы места рекламных конструкций
- добавленные в Схему места рекламных конструкций
- существующие в Схеме места рекламных конструкций

Масштаб 1:500

**ФРАГМЕНТ КАРТЫ-СХЕМЫ
размещения рекламной конструкции №05-304**

в Ломоносовском территориальном округе
г.Архангельска
пр.Ленинградский, у д.9

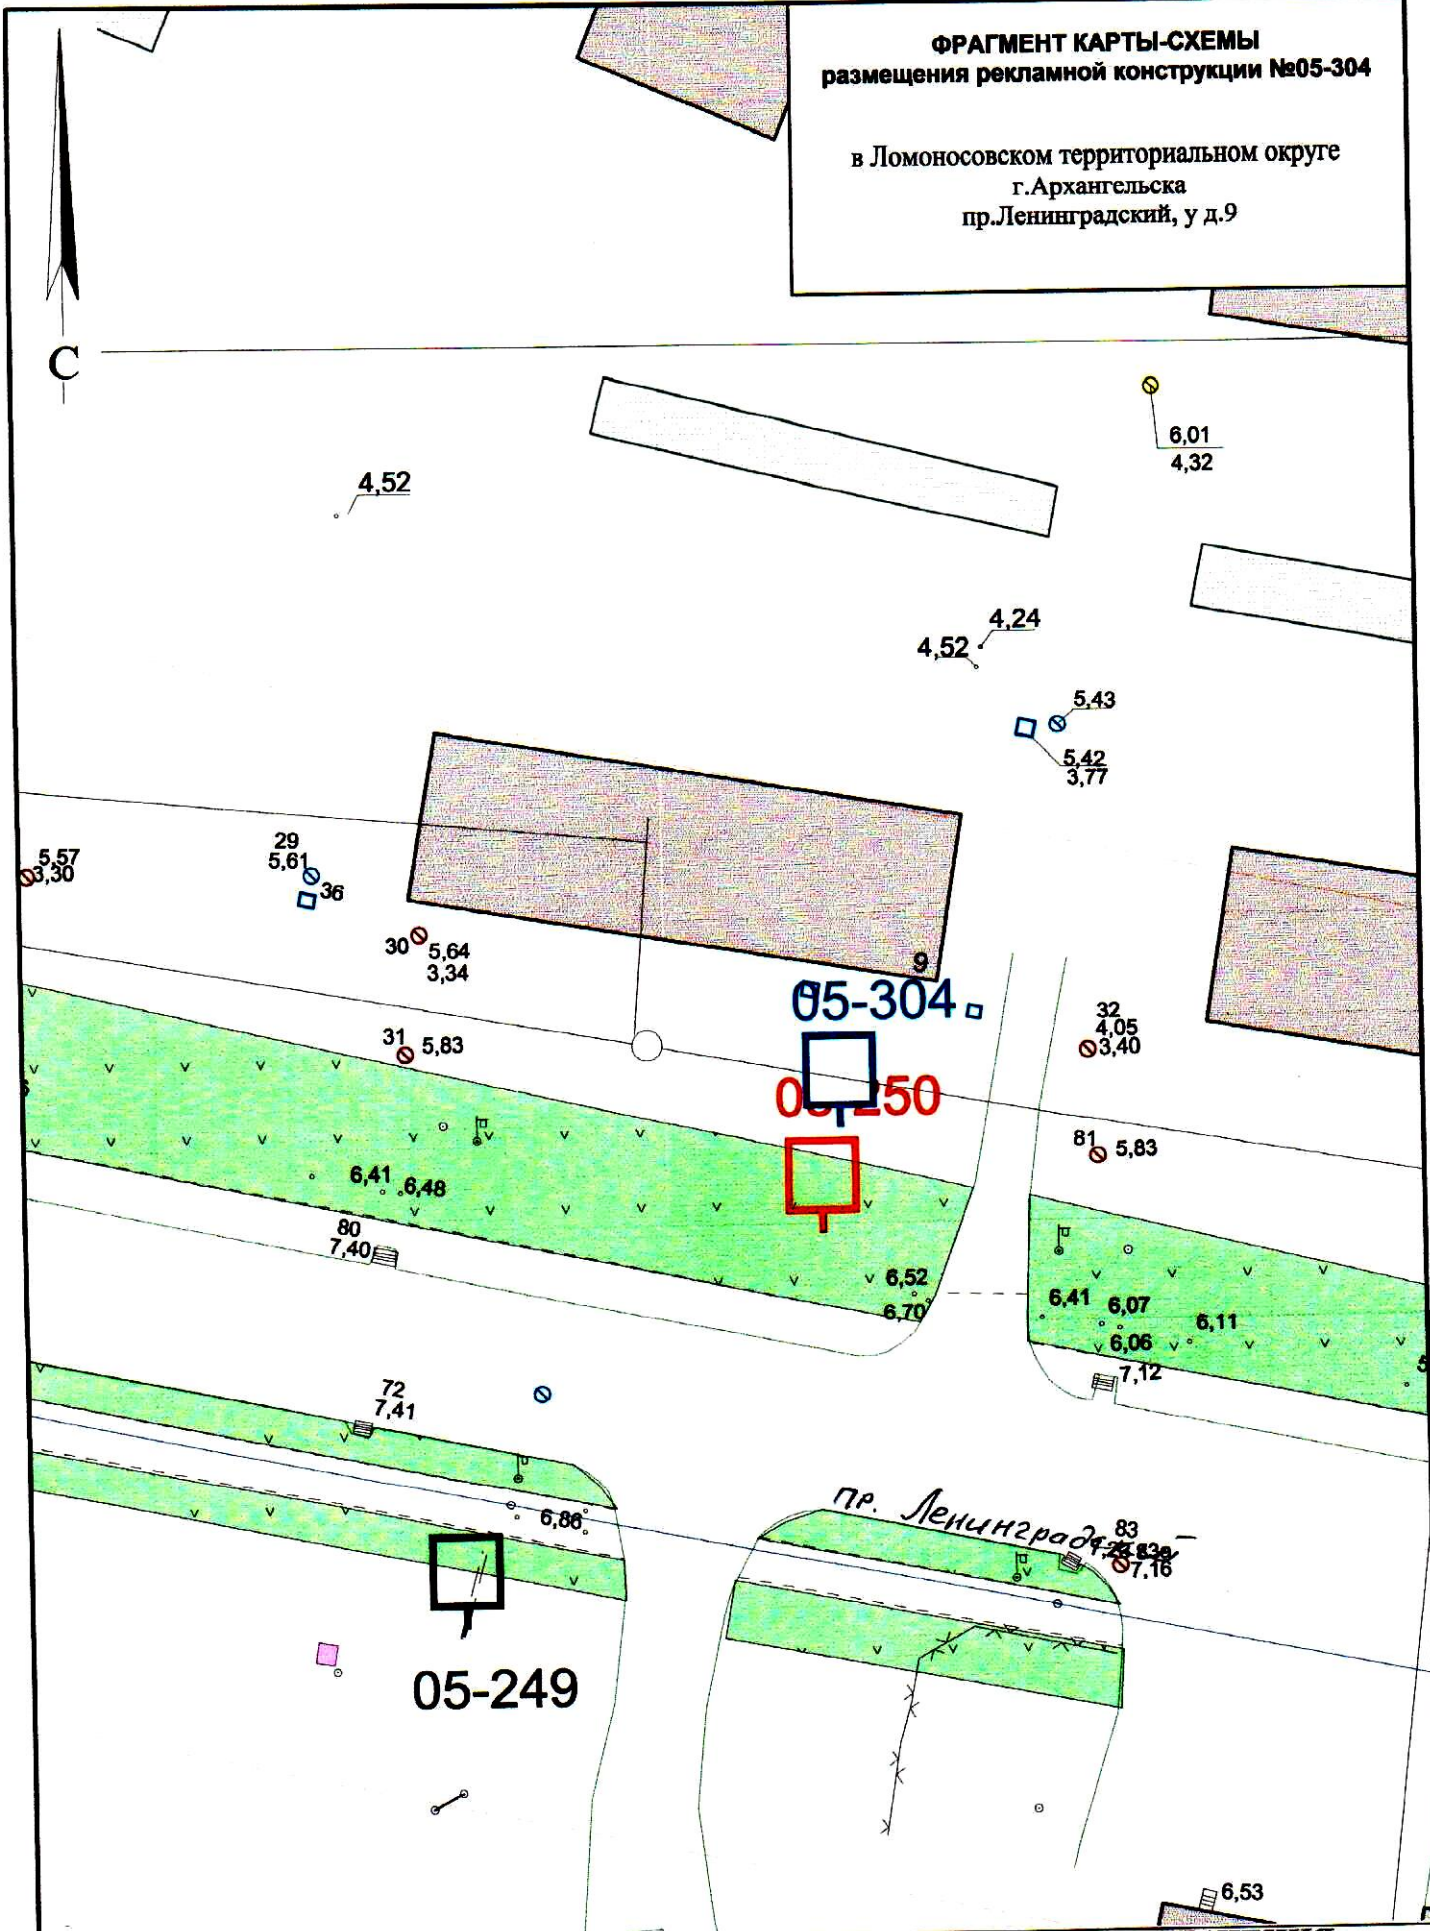

СОГЛАСОВАНО:

Заместитель министра - начальник управления
архитектуры и градостроительства министерства
строительства и архитектуры
Архангельской области

С.Ю.Строгонова

"27" *июня* 2018 года


УСЛОВНЫЕ ОБОЗНАЧЕНИЯ:

- исключенные из Схемы места рекламных конструкций
- добавленные в Схему места рекламных конструкций
- существующие в Схеме места рекламных конструкций

Масштаб 1:500

ФРАГМЕНТ КАРТЫ-СХЕМЫ
размещения рекламной конструкции №05-305

в Ломоносовском территориальном округе
г.Архангельска
пр. Обводный канал - ул. Урицкого

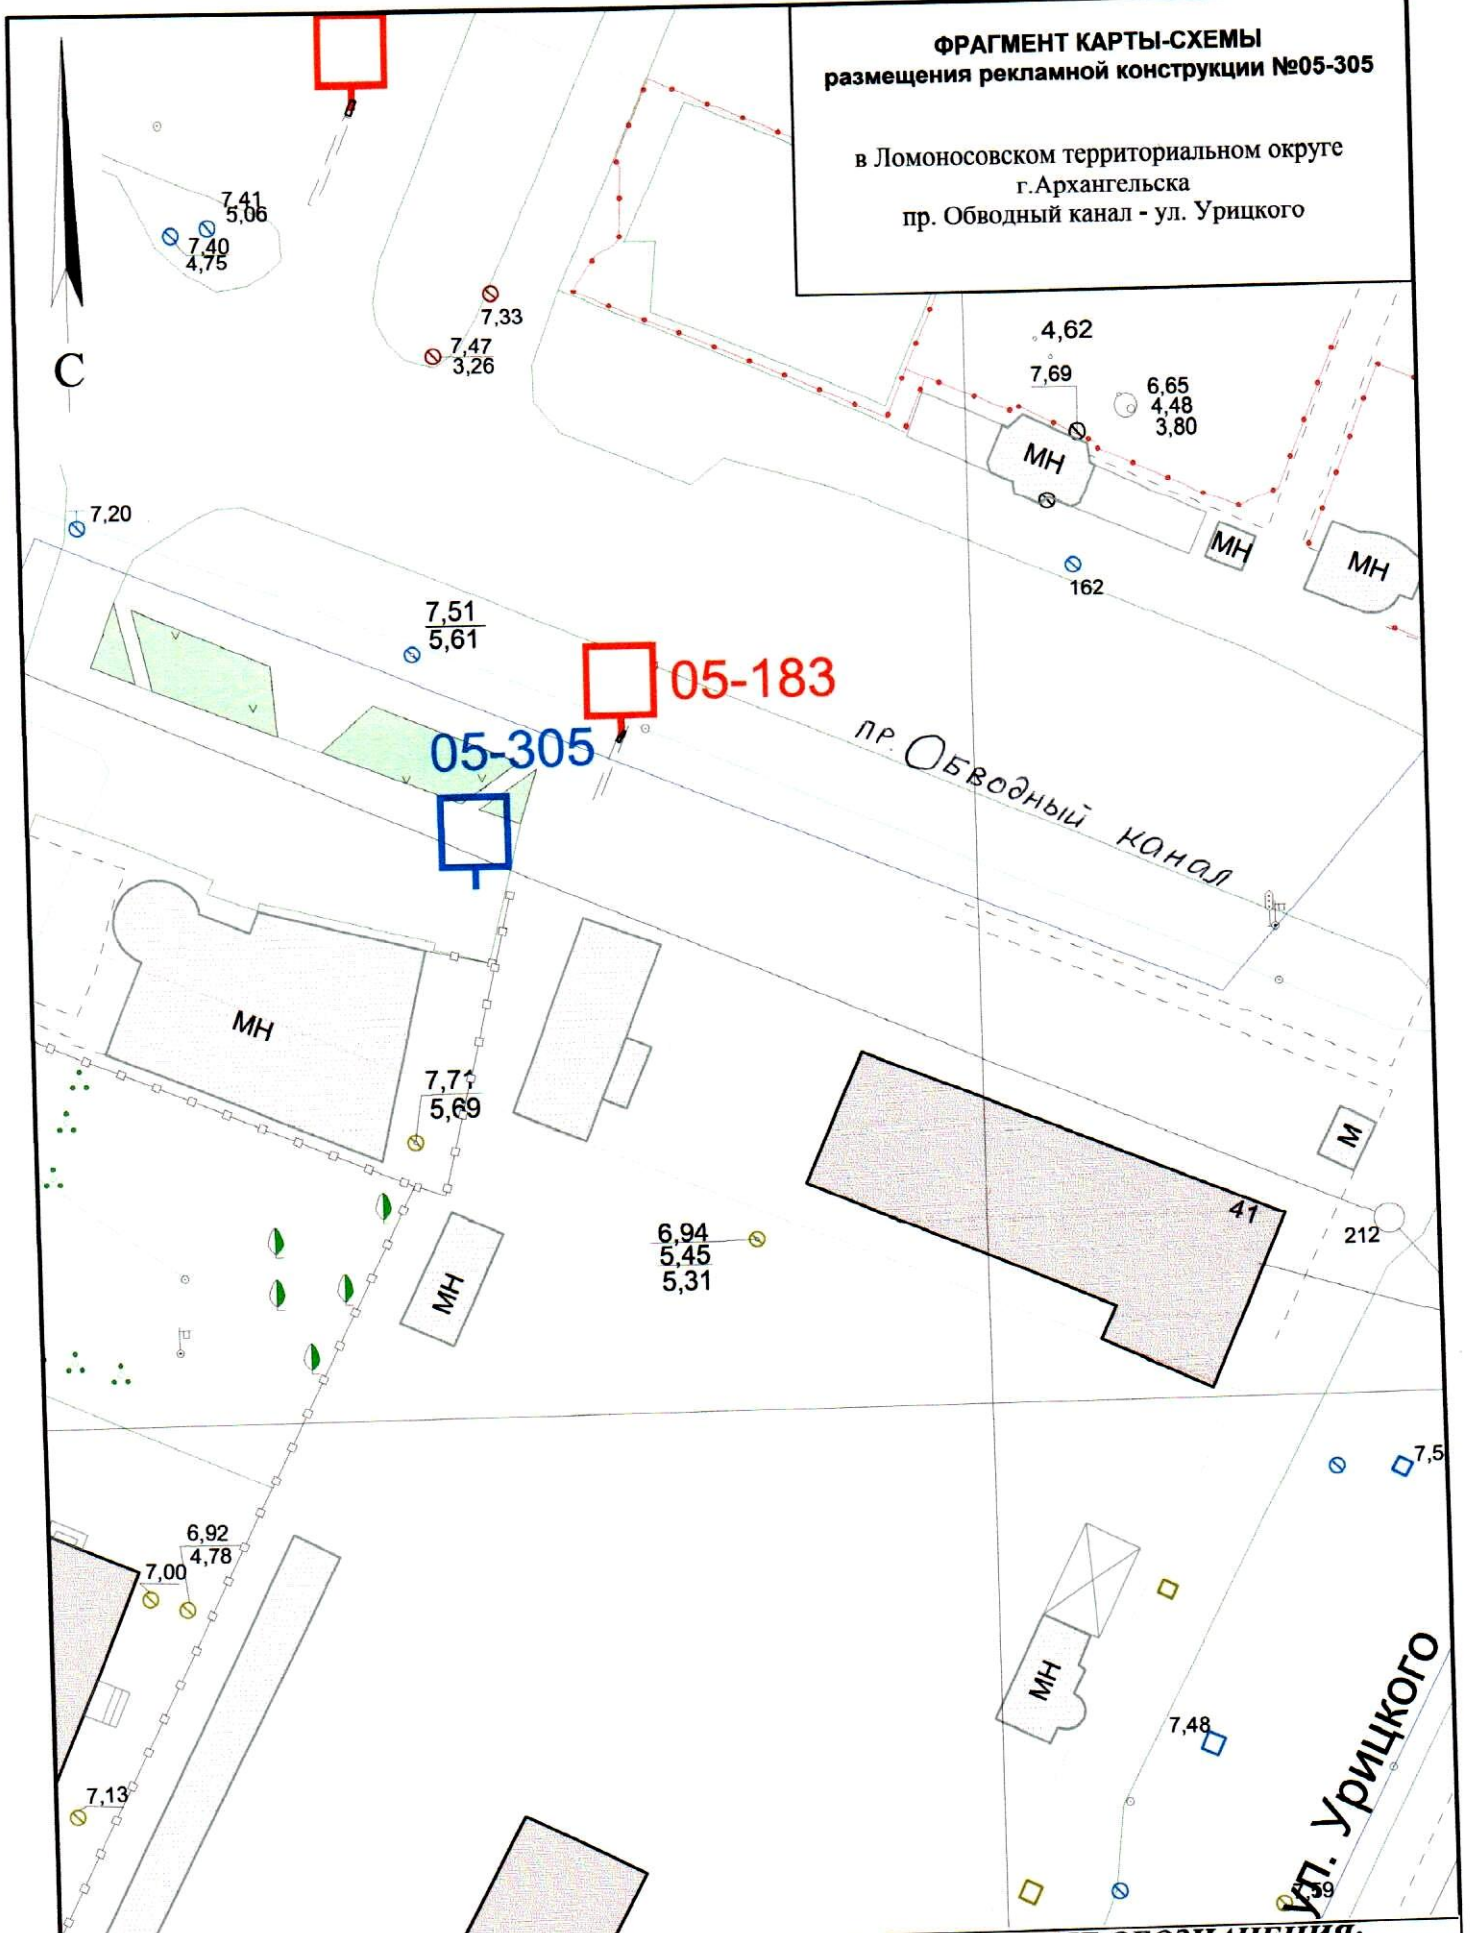

СОГЛАСОВАНО:

Заместитель министра - начальник управления
архитектуры и градостроительства министерства
строительства и архитектуры
Архангельской области

С.Ю.Строгонова

"27" июля 2018 года

УСЛОВНЫЕ ОБОЗНАЧЕНИЯ:

- исключенные из Схемы места рекламных конструкций
- добавленные в Схему места рекламных конструкций
- существующие в Схеме места рекламных конструкций

Масштаб 1:500

**ФРАГМЕНТ КАРТЫ-СХЕМЫ
размещения рекламной конструкции №05-306**

в Ломоносовском территориальном округе
г.Архангельска
пр.Обводный канал, д.7

05

С

05-181

05-306

пр. Обводный канал

7

2 КЖ

7к.8

2 КЖ




СОГЛАСОВАНО:

Заместитель министра - начальник управления
архитектуры и градостроительства министерства
строительства и архитектуры
Архангельской области

С.Ю.Строгонова

"27" июня 2018 года



УСЛОВНЫЕ ОБОЗНАЧЕНИЯ:

-  исключенные из Схемы места рекламных конструкций
-  добавленные в Схему места рекламных конструкций
-  существующие в Схеме места рекламных конструкций

Масштаб 1:500

**ФРАГМЕНТ КАРТЫ-СХЕМЫ
размещения рекламной конструкции №05-307**

в Ломоносовском территориальном округе
г.Архангельска
пр.Обводный канал, д.10

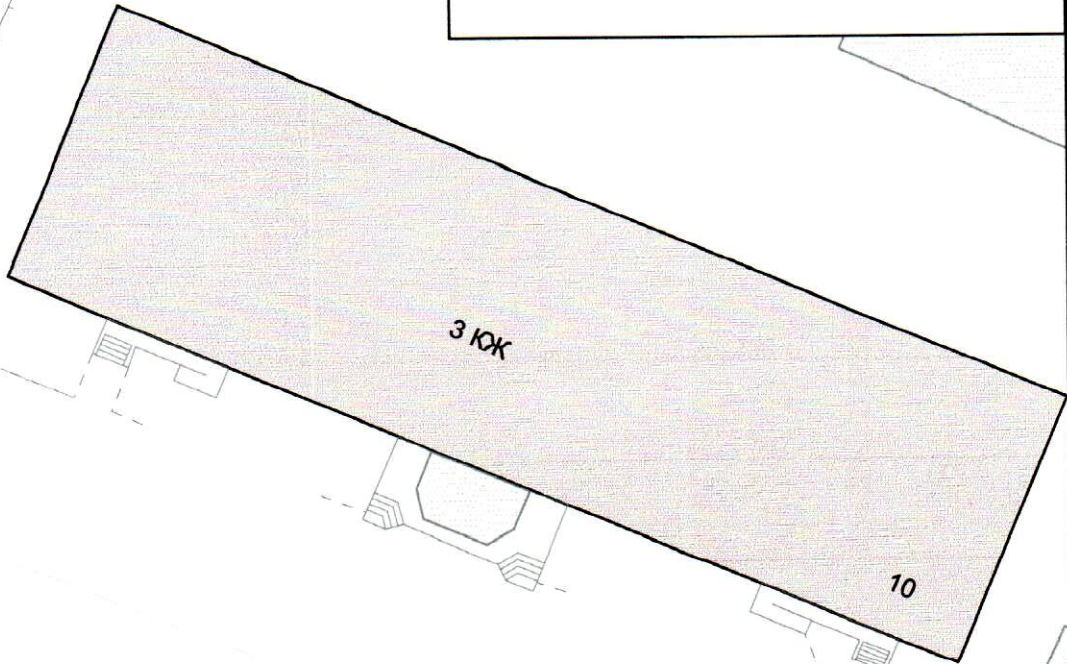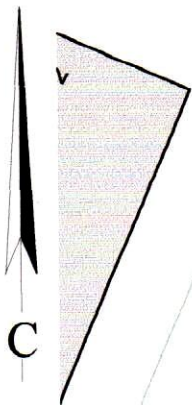

проспект Обводный канал

05-307

05-182

05-305

СОГЛАСОВАНО:

Заместитель министра - начальник управления
архитектуры и градостроительства министерства
строительства и архитектуры
Архангельской области

С.Ю.Строгонова

"27" 2018 года

УСЛОВНЫЕ ОБОЗНАЧЕНИЯ:

- исключенные из Схемы места рекламных конструкций
- добавленные в Схему места рекламных конструкций
- существующие в Схеме места рекламных конструкций

Масштаб 1:500

**ФРАГМЕНТ КАРТЫ-СХЕМЫ
размещения рекламной конструкции №05-308**

в Ломоносовском территориальном округе
г.Архангельска
пр. Обводный канал, д.2

С

2

05-308

05-226




СОГЛАСОВАНО:

Заместитель министра - начальник управления
архитектуры и градостроительства министерства
строительства и архитектуры
Архангельской области

С.Ю.Строгонова

"27" *март* 2018 года


УСЛОВНЫЕ ОБОЗНАЧЕНИЯ:

-  исключенные из Схемы места рекламных конструкций
-  добавленные в Схему места рекламных конструкций
-  существующие в Схеме места рекламных конструкций

Масштаб 1:500

**ФРАГМЕНТ КАРТЫ-СХЕМЫ
размещения рекламной конструкции №05-309**

в Ломоносовском территориальном округе
г.Архангельска
ул. Смольный Буян, у насыпи

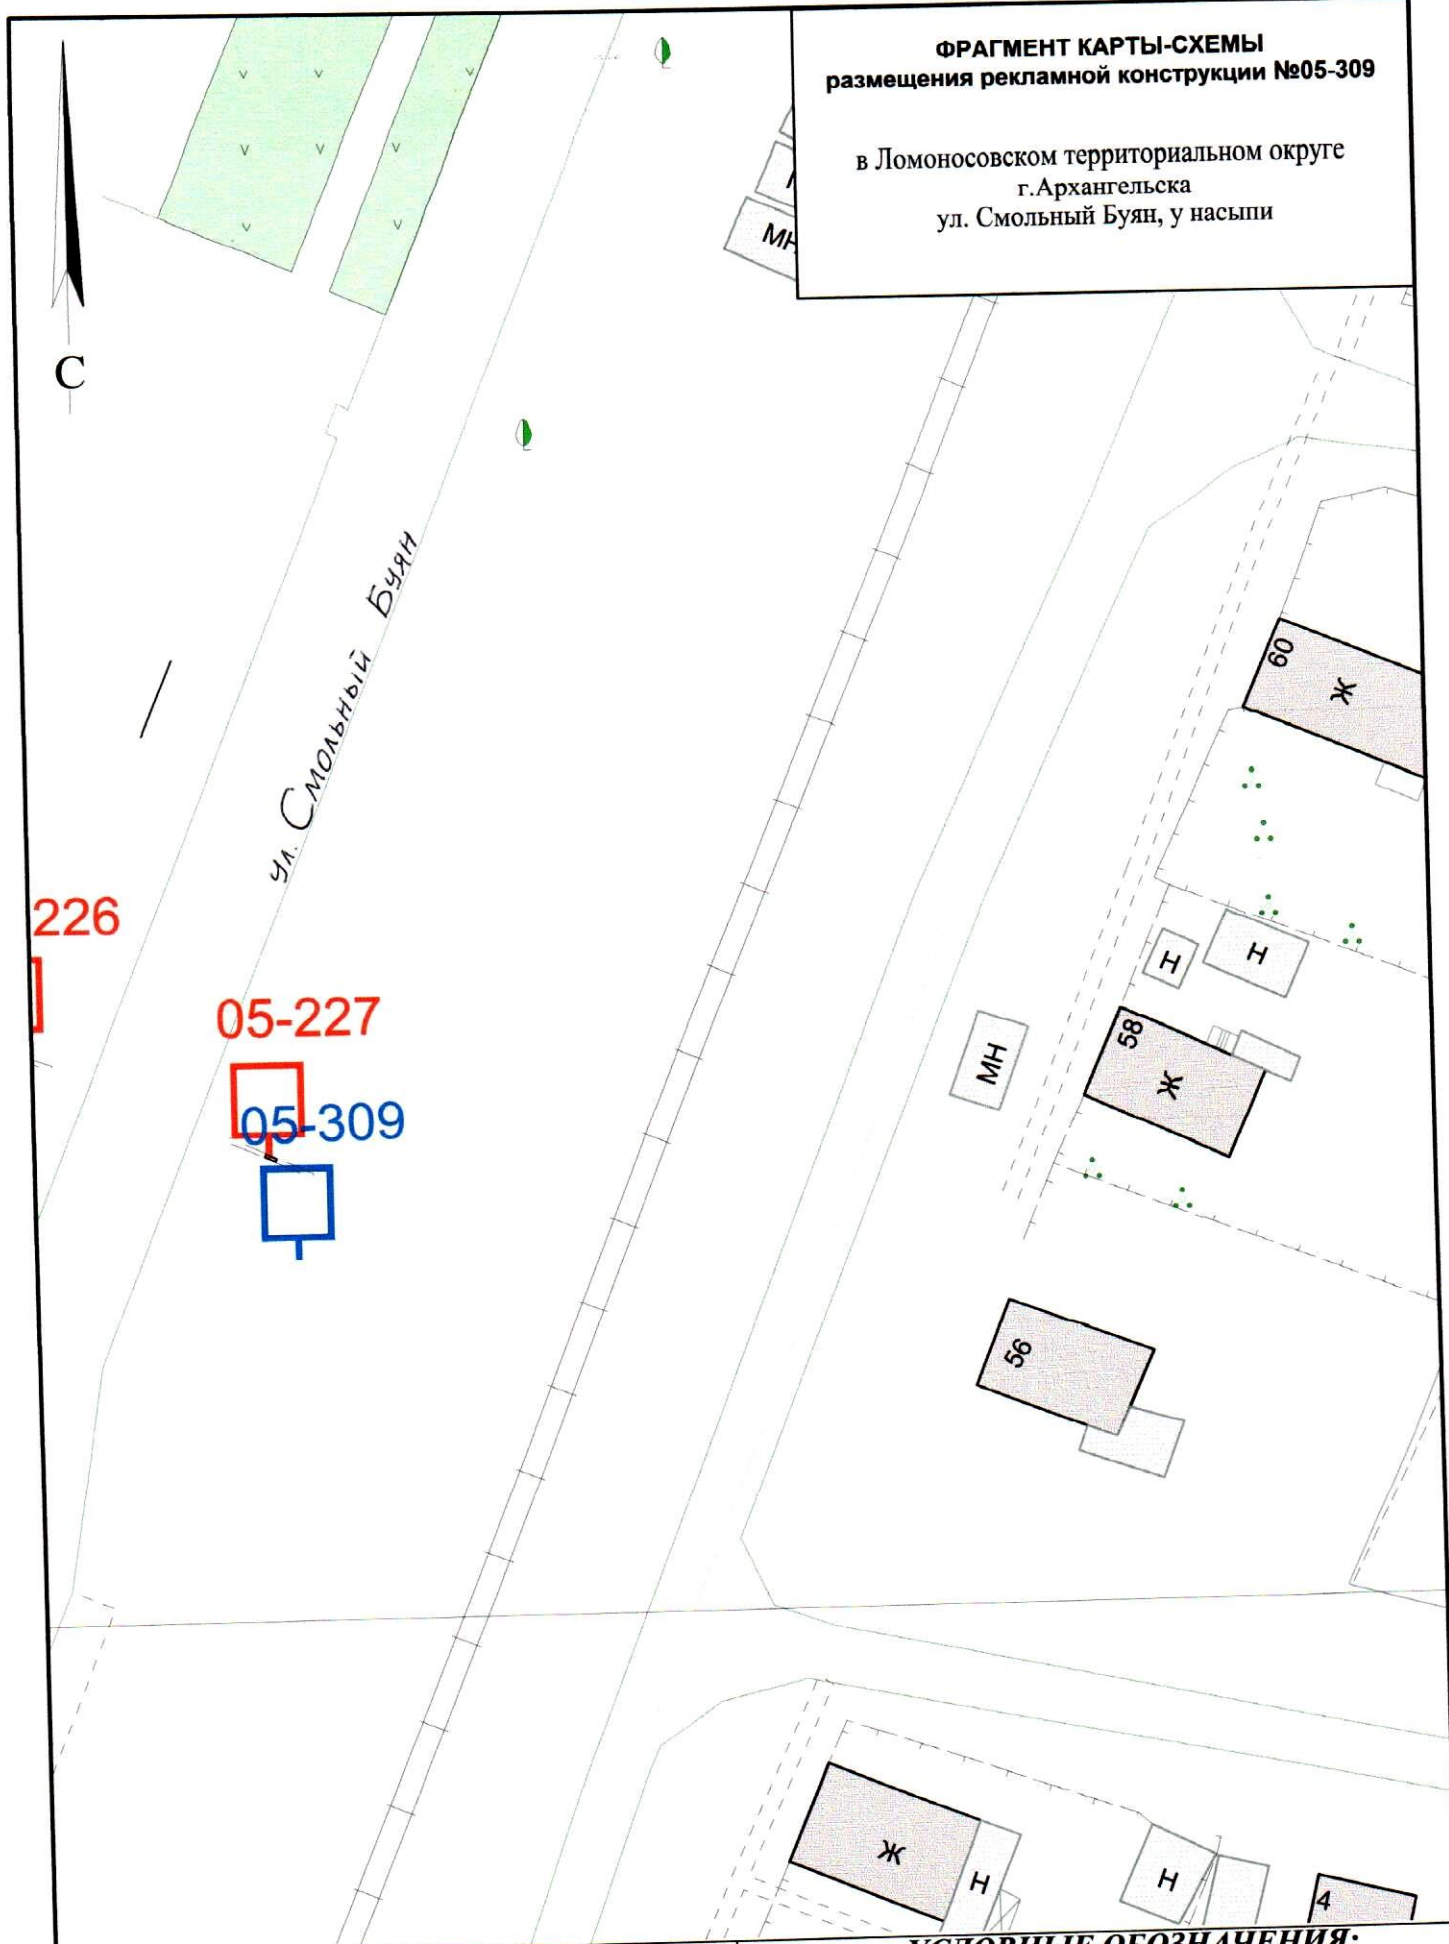




СОГЛАСОВАНО:

Заместитель министра - начальник управления
архитектуры и градостроительства министерства
строительства и архитектуры
Архангельской области

С.Ю.Строгонова

" 27 " июля 2018 года


УСЛОВНЫЕ ОБОЗНАЧЕНИЯ:

-  исключенные из Схемы места рекламных конструкций
-  добавленные в Схему места рекламных конструкций
-  существующие в Схеме места рекламных конструкций

Масштаб 1:500

**ФРАГМЕНТ КАРТЫ-СХЕМЫ
размещения рекламной конструкции №05-310**

в Ломоносовском территориальном округе
г.Архангельска
ул. Смольный Буян, д.25

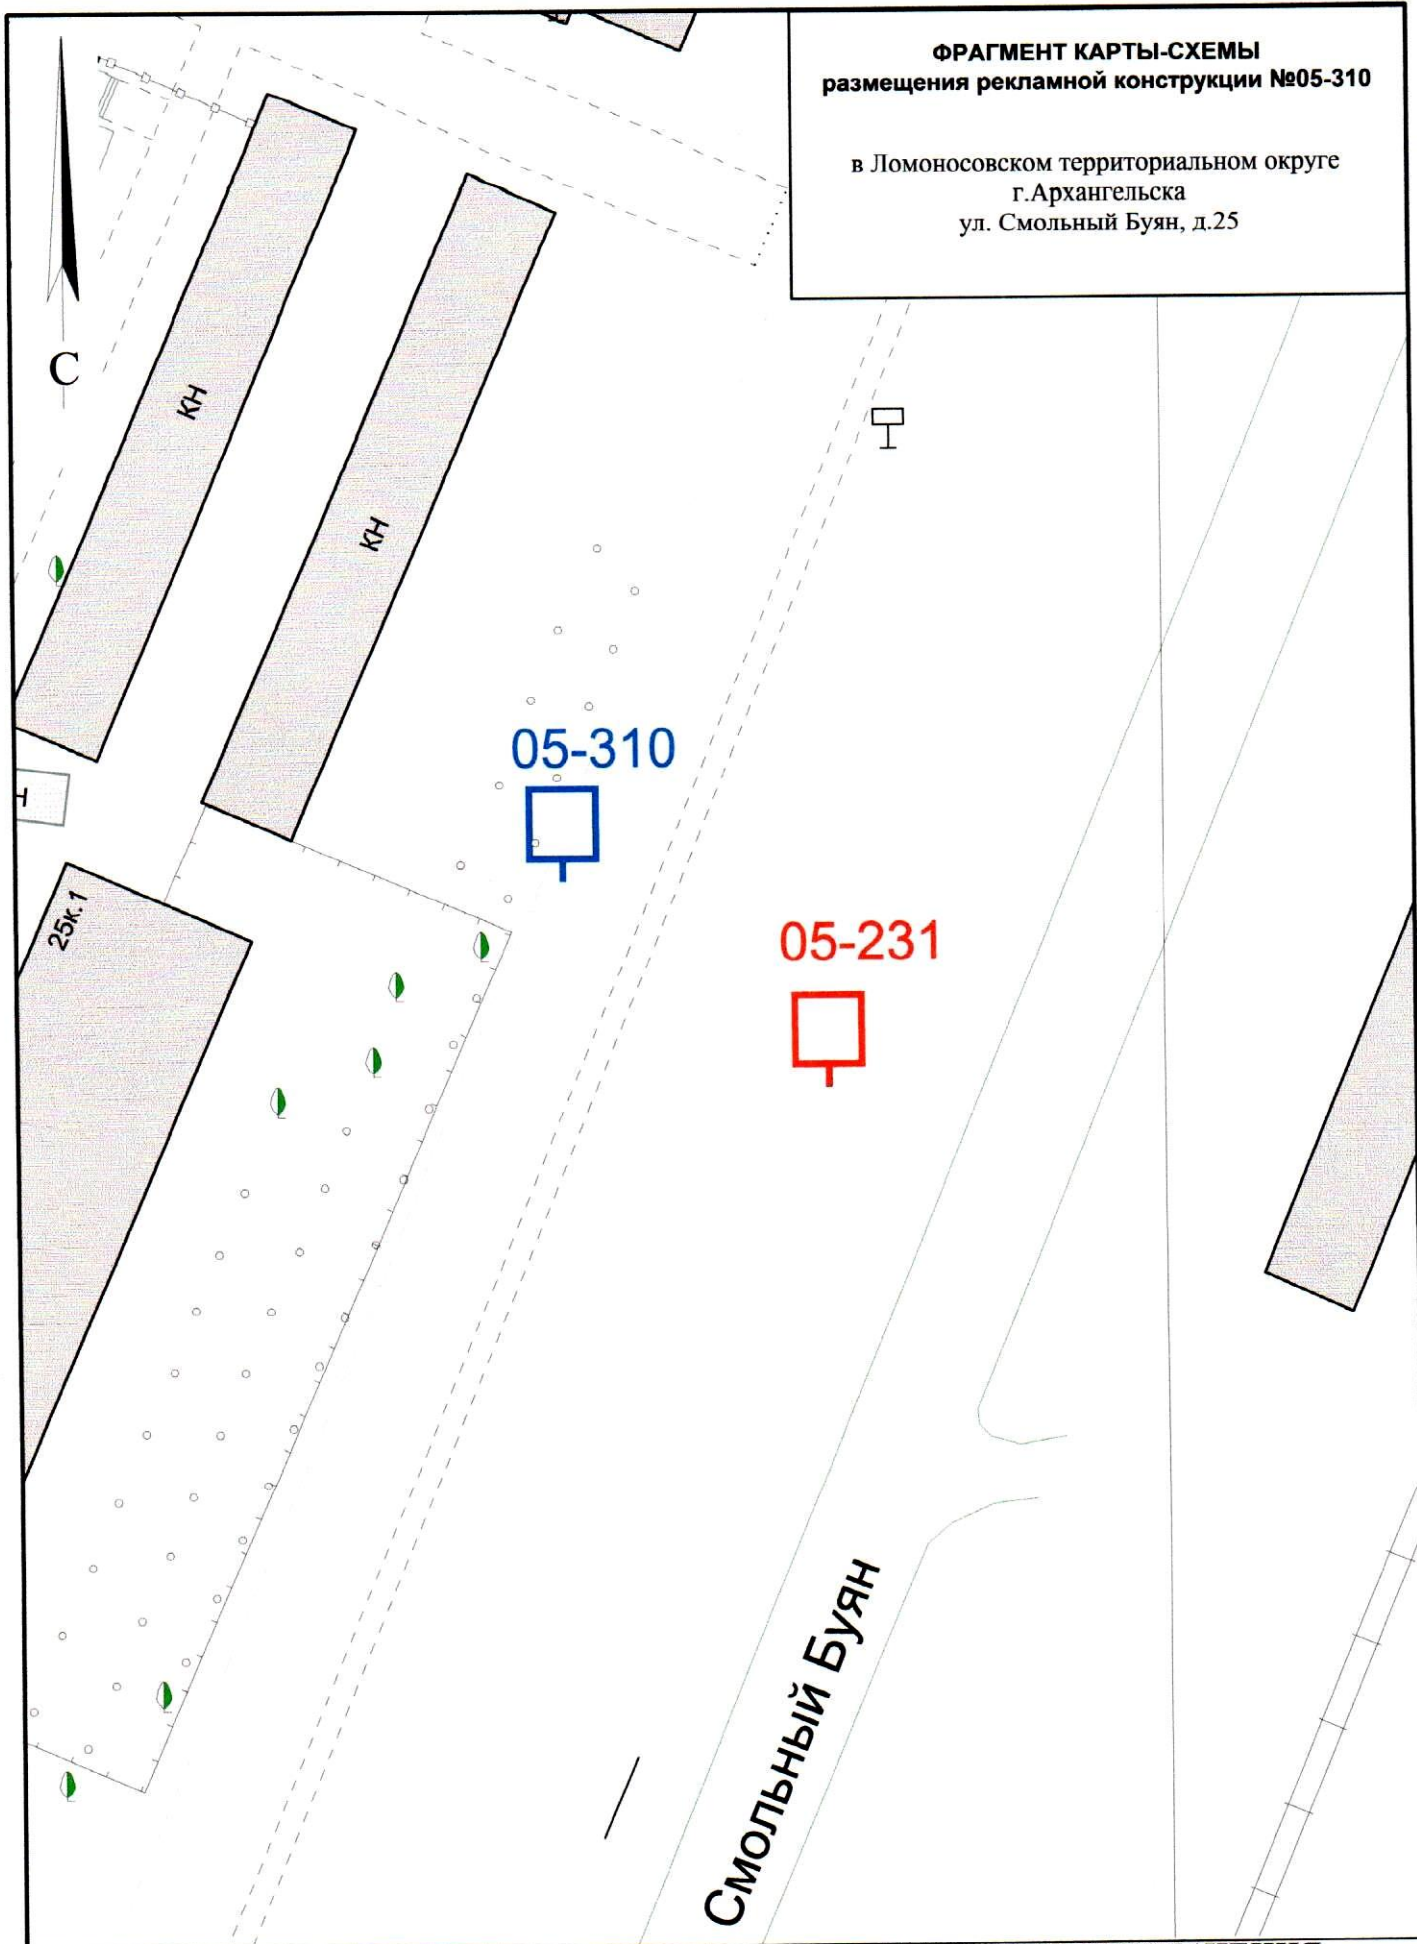




СОГЛАСОВАНО:
Заместитель министра - начальник управления
архитектуры и градостроительства министерства
строительства и архитектуры
Архангельской области

С.Ю.Строгонова

"27" *июль* 2018 года


УСЛОВНЫЕ ОБОЗНАЧЕНИЯ:

-  исключенные из Схемы места рекламных конструкций
-  добавленные в Схему места рекламных конструкций
-  существующие в Схеме места рекламных конструкций

Масштаб 1:500

**ФРАГМЕНТ КАРТЫ-СХЕМЫ
размещения рекламной конструкции №05-311**

в Ломоносовском территориальном округе
г.Архангельска
ул. Смольный Буян - пр. Обводный канал

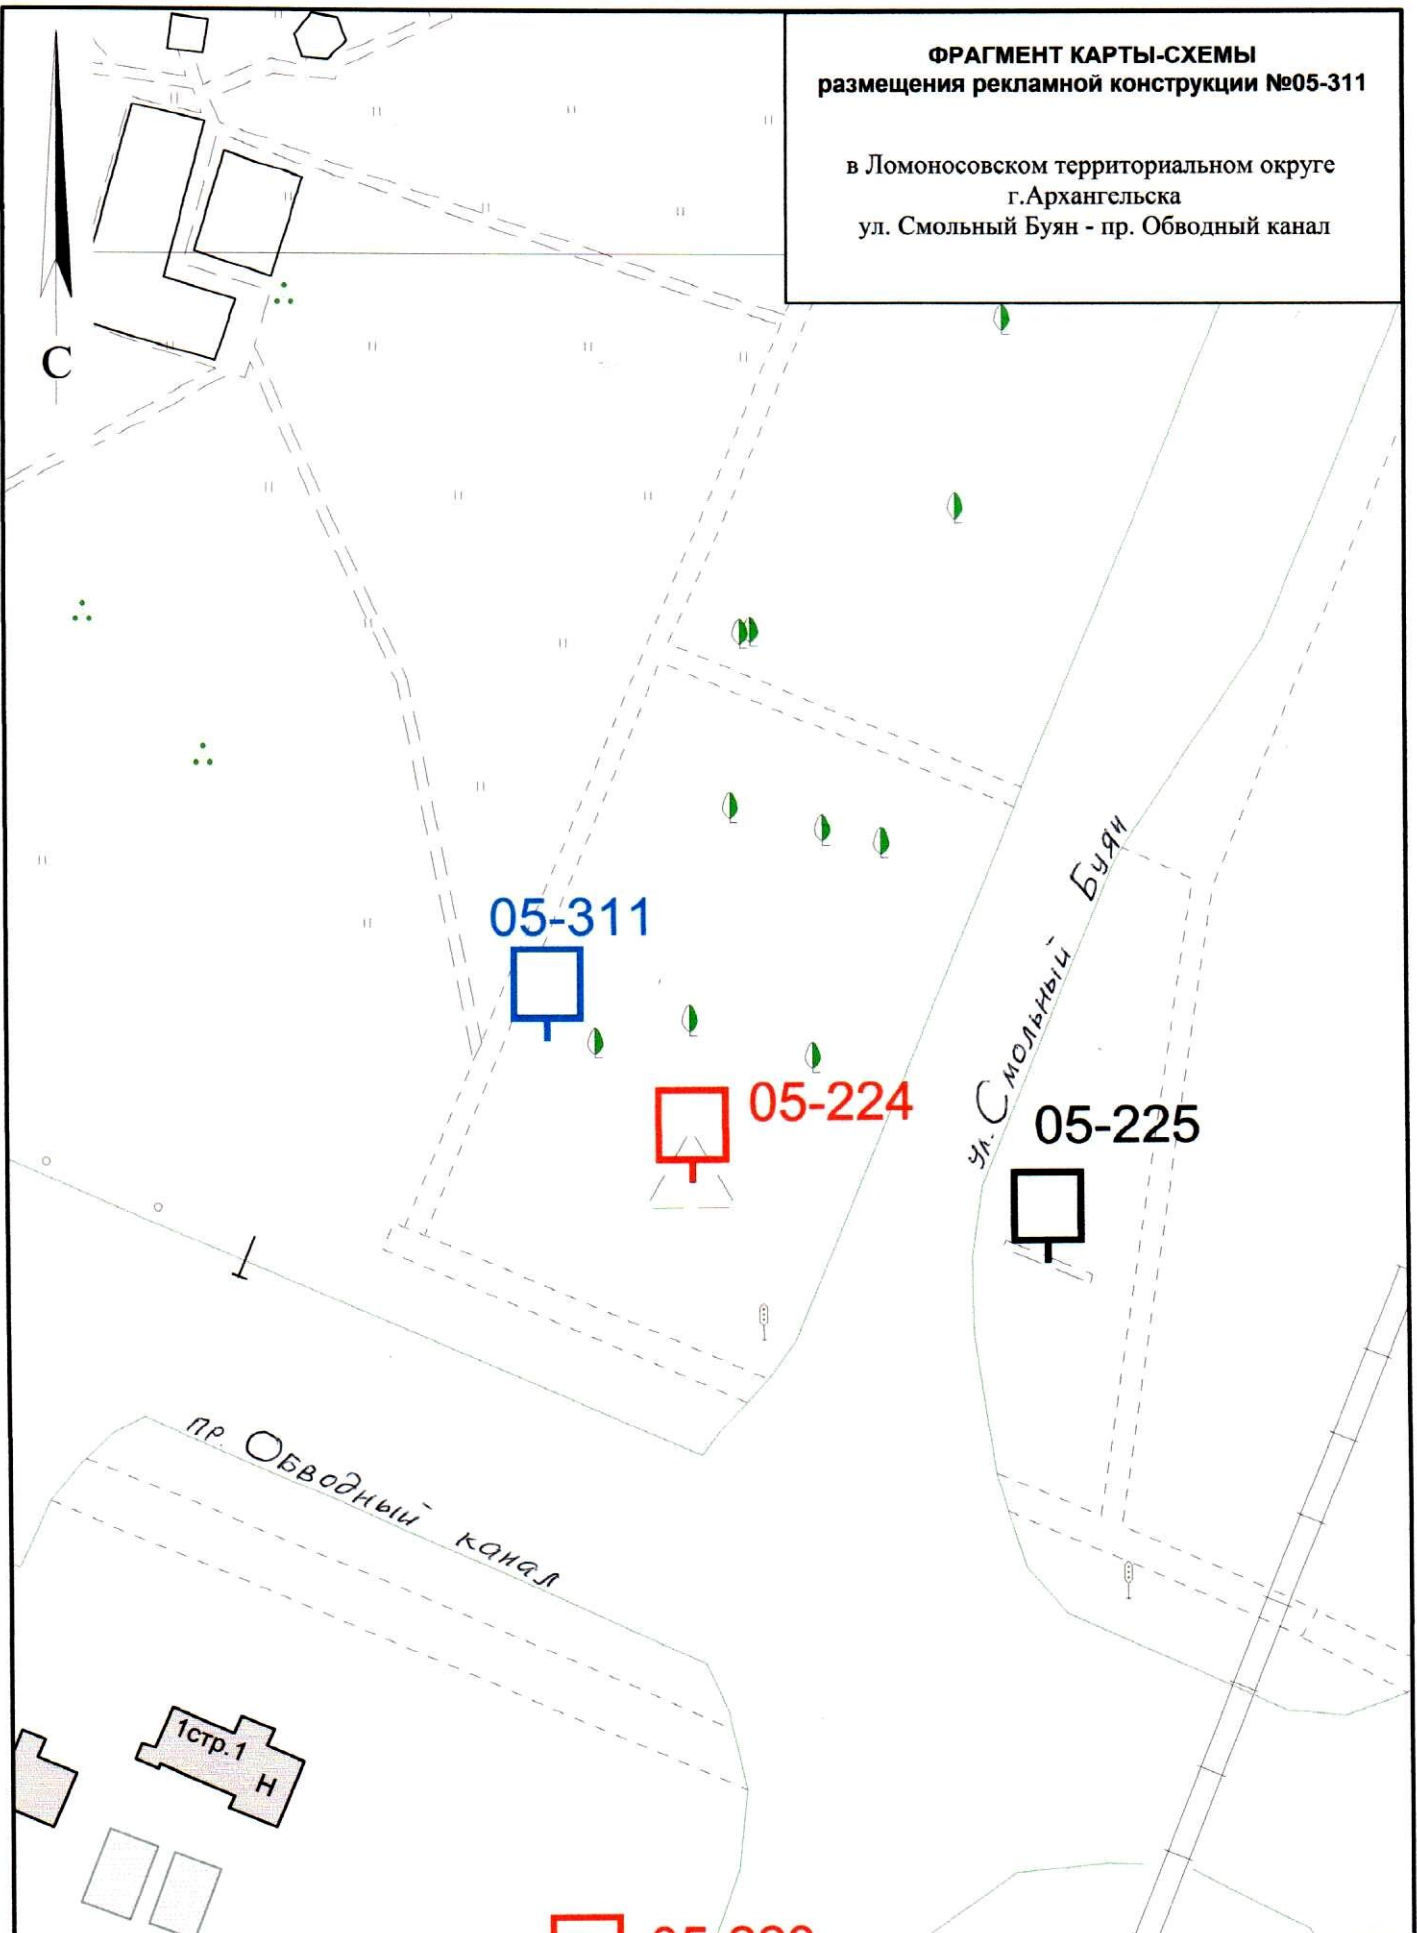

СОГЛАСОВАНО:

Заместитель министра - начальник управления
архитектуры и градостроительства министерства
строительства и архитектуры
Архангельской области

[Signature] С.Ю.Строгонова

"27" *июне* 2018 года

УСЛОВНЫЕ ОБОЗНАЧЕНИЯ:

- исключенные из Схемы места рекламных конструкций
- добавленные в Схему места рекламных конструкций
- существующие в Схеме места рекламных конструкций

Масштаб 1:500

Вельская

**ФРАГМЕНТ КАРТЫ-СХЕМЫ
размещения рекламной конструкции №05-312**

в Ломоносовском территориальном округе
г.Архангельска
пр. Ленинградский, д.21

С

9 ЮЖ

21к.1

21стр.1

21

05-312



05-254

пр. Ленинградский




СОГЛАСОВАНО:

Заместитель министра - начальник управления
архитектуры и градостроительства министерства
строительства и архитектуры
Архангельской области

С.Ю.Строгонова

"27" июля 2018 года

УСЛОВНЫЕ ОБОЗНАЧЕНИЯ:


-  исключенные из Схемы места рекламных конструкций
-  добавленные в Схему места рекламных конструкций
-  существующие в Схеме места рекламных конструкций

Масштаб 1:500

**ФРАГМЕНТ КАРТЫ-СХЕМЫ
размещения рекламной конструкции №05-313**

в Ломоносовском территориальном округе
г.Архангельска
пр. Ленинградский, у д.15

С

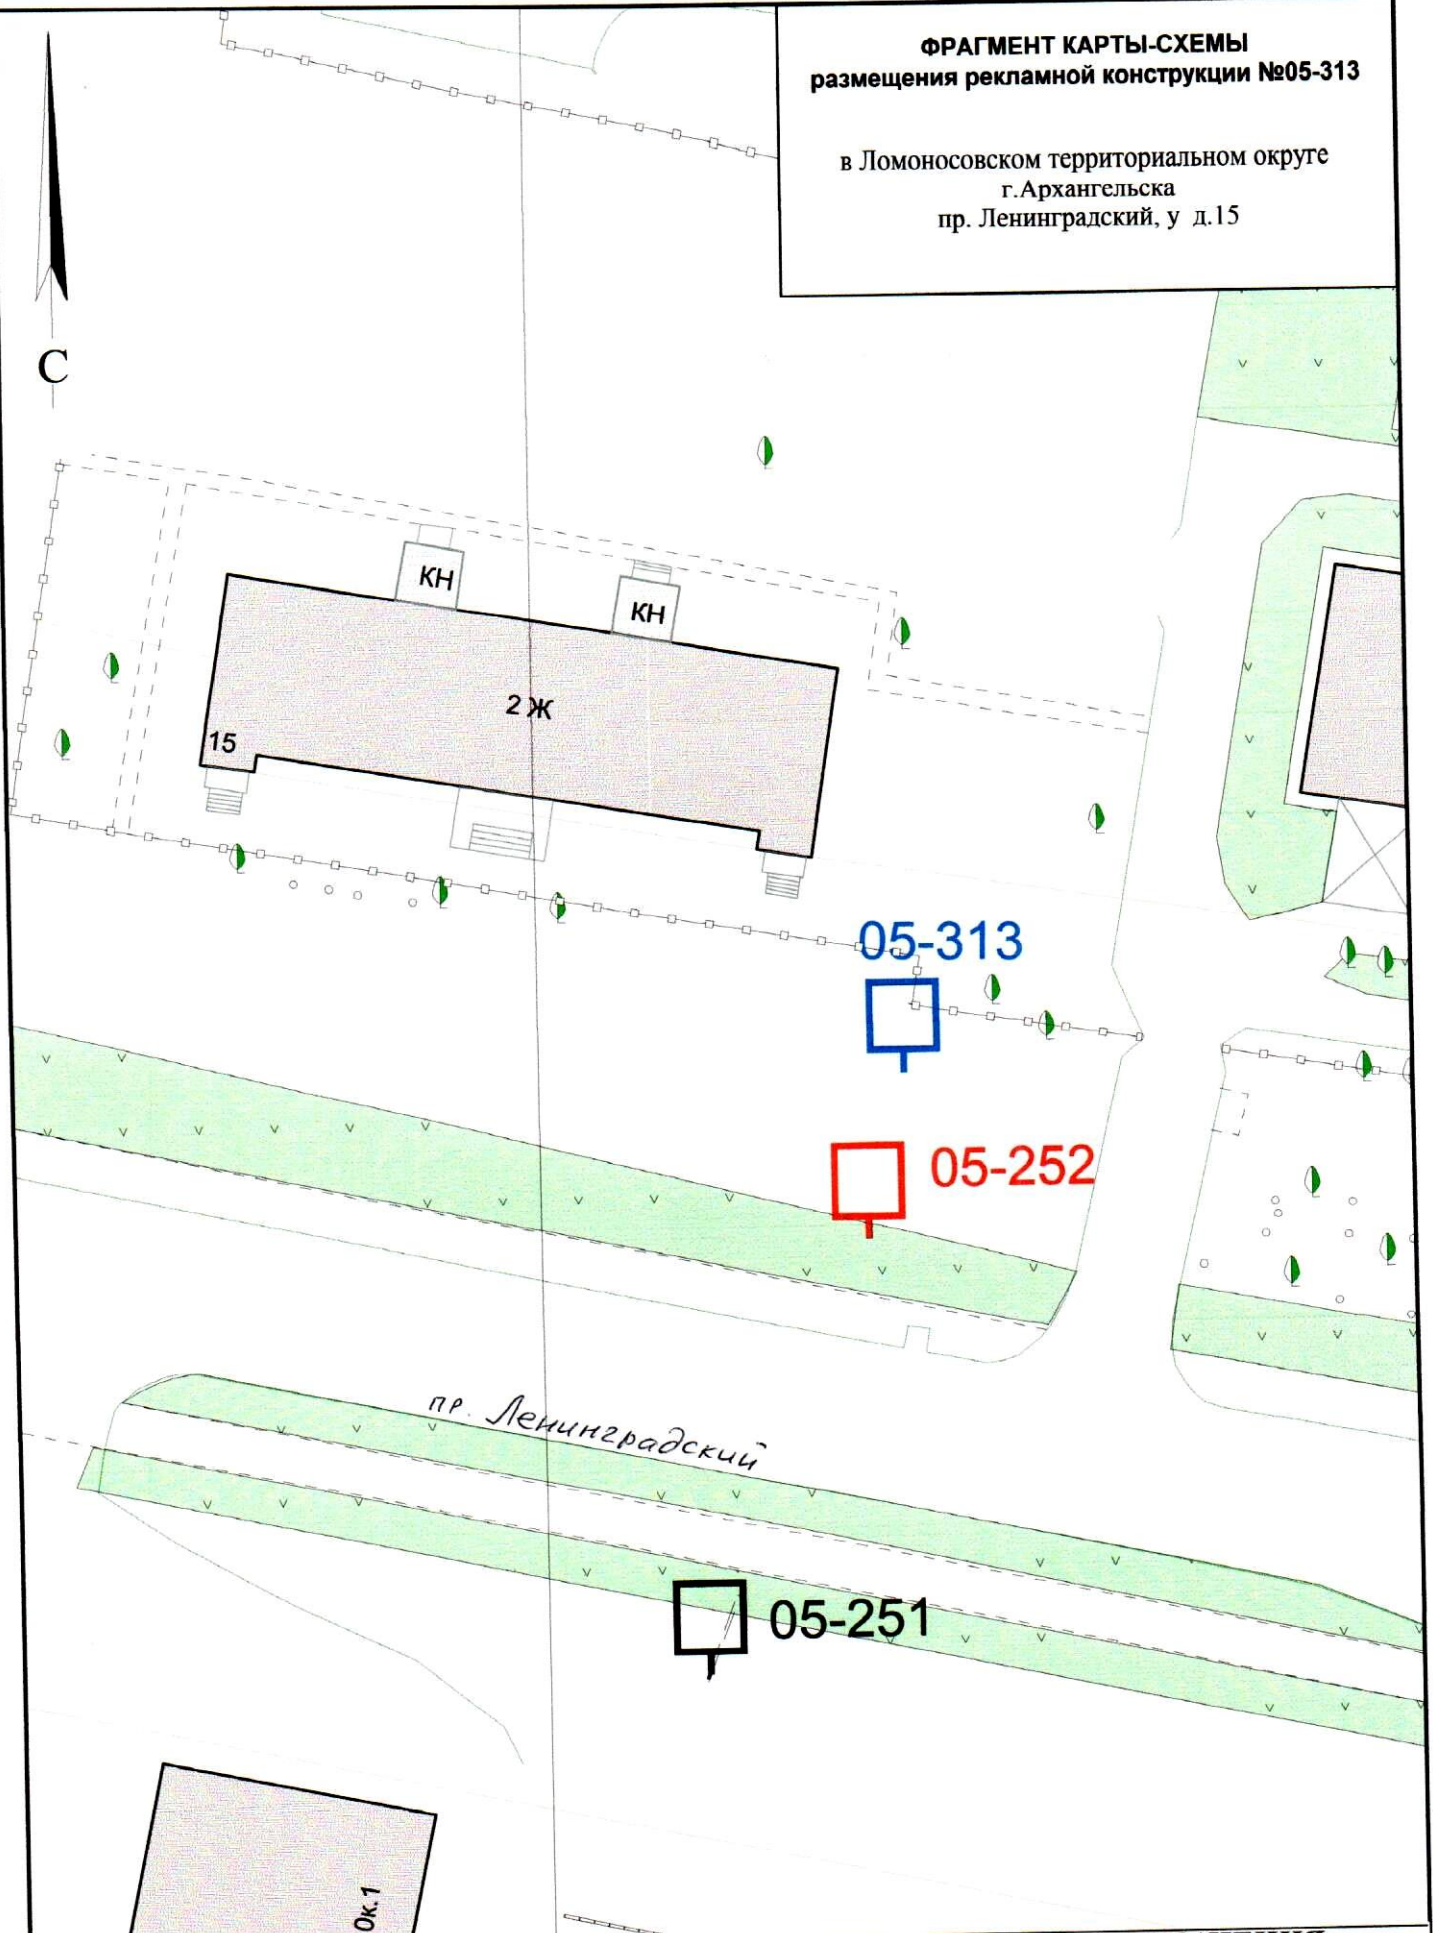




СОГЛАСОВАНО:

Заместитель министра - начальник управления
архитектуры и градостроительства министерства
строительства и архитектуры
Архангельской области

С.Ю.Строгонова

"27" июля 2018 года


УСЛОВНЫЕ ОБОЗНАЧЕНИЯ:

-  исключенные из Схемы места рекламных конструкций
-  добавленные в Схему места рекламных конструкций
-  существующие в Схеме места рекламных конструкций

Масштаб 1:500

**ФРАГМЕНТ КАРТЫ-СХЕМЫ
размещения рекламных конструкций
№05-315, 05-316**

в Ломоносовском территориальном округе
г.Архангельска
пр. Ломоносова, д.15

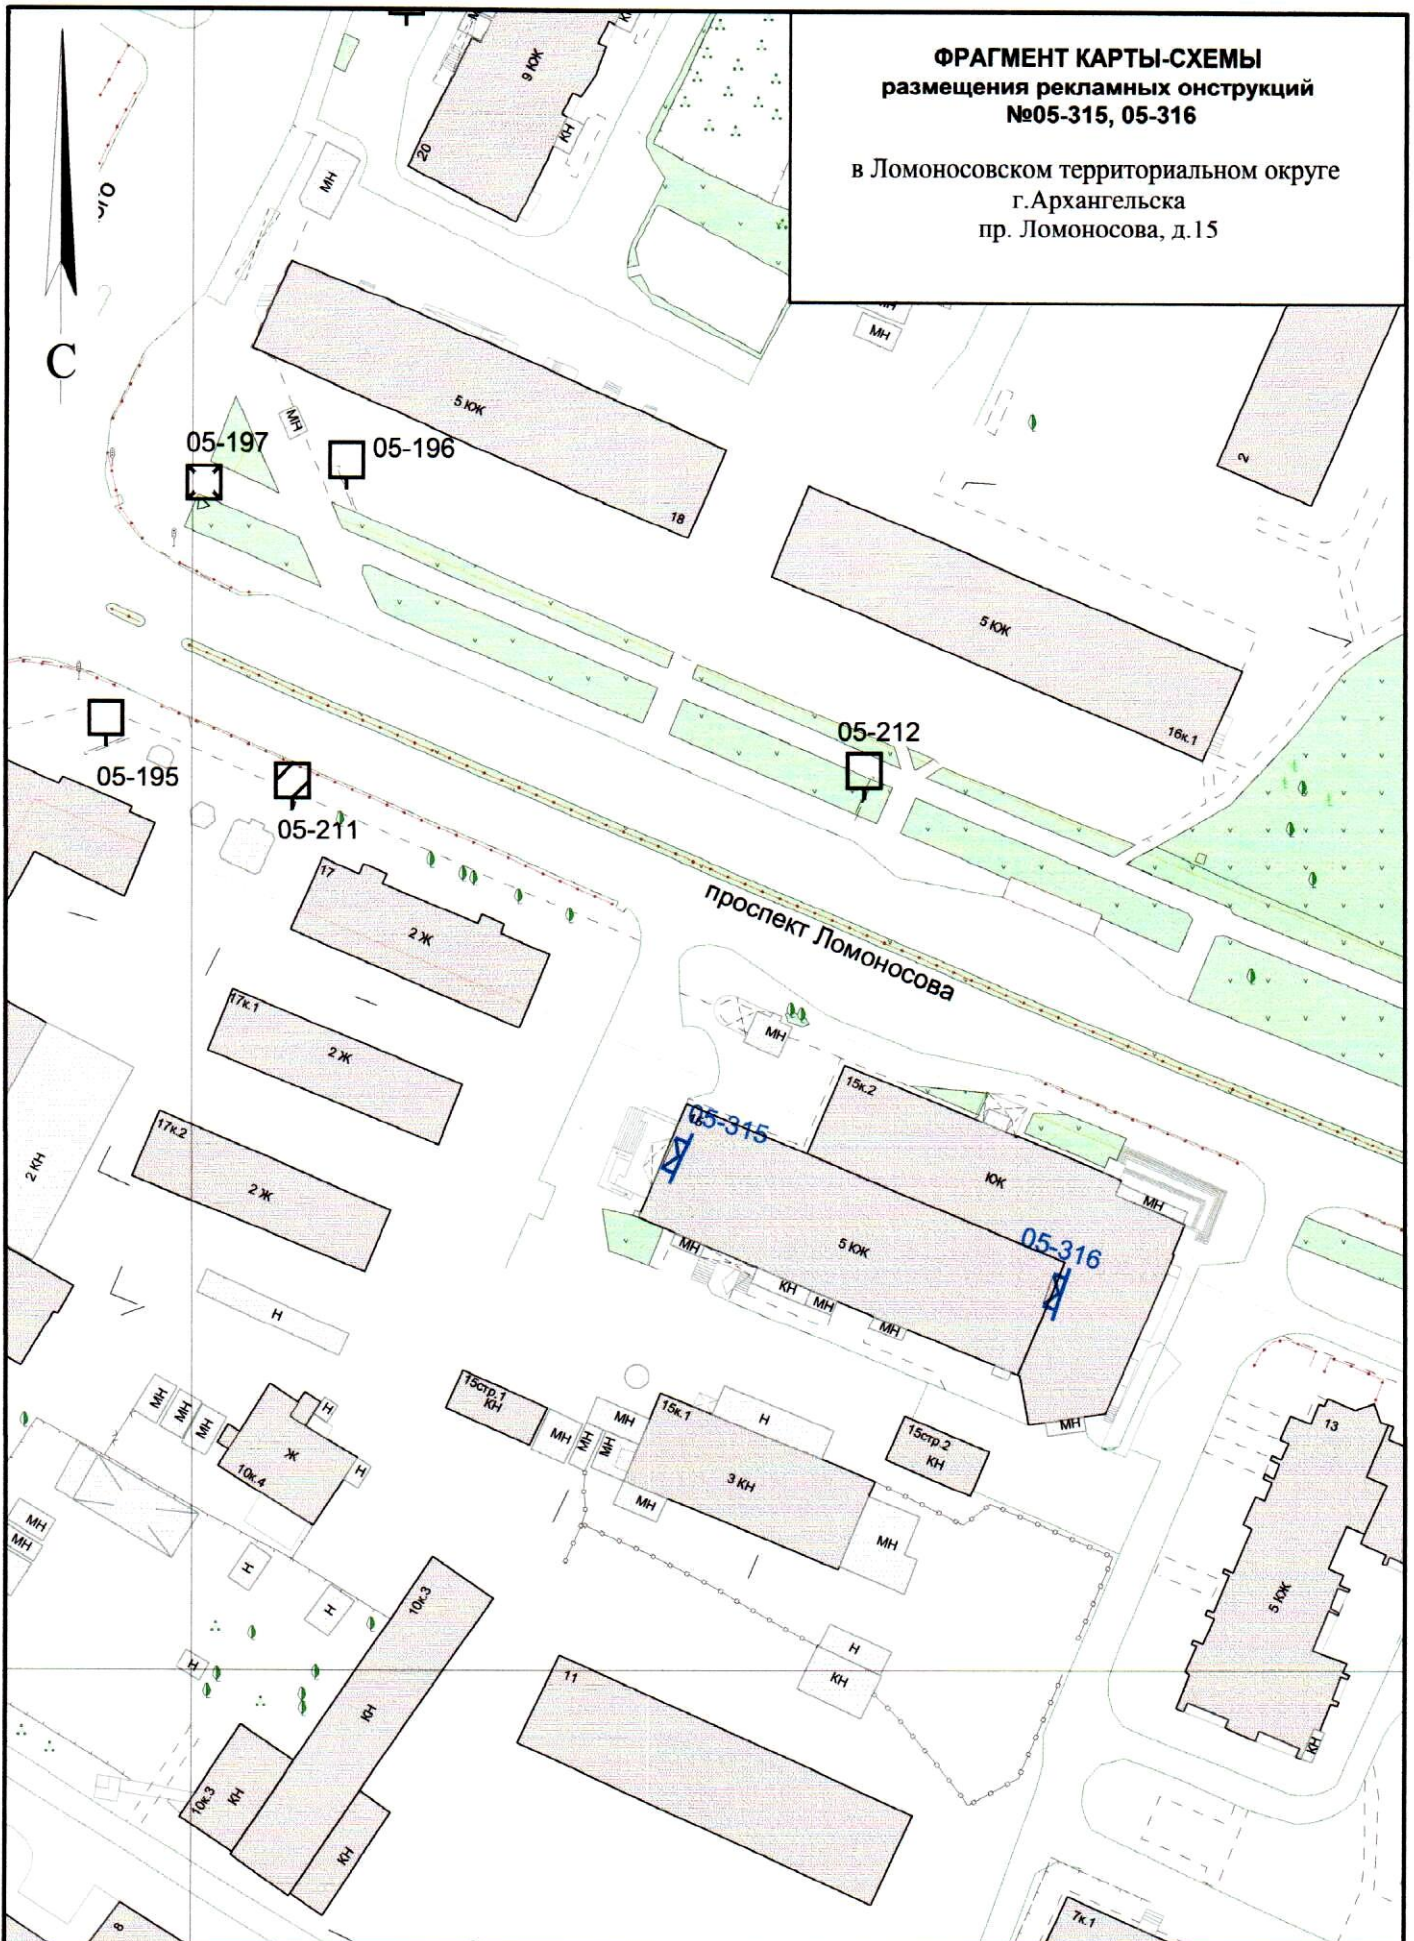

СОГЛАСОВАНО:
Заместитель министра - начальник управления
архитектуры и градостроительства министерства
строительства и архитектуры
Архангельской области

С.Ю.Строгонова



УСЛОВНЫЕ ОБОЗНАЧЕНИЯ:

- исключенные из Схемы места рекламных конструкций
- добавленные в Схему места рекламных конструкций
- существующие в Схеме места рекламных конструкций

Масштаб 1:1000

**ФРАГМЕНТ КАРТЫ-СХЕМЫ
размещения рекламной конструкции №06-78**

в территориальном округе Майская горка
г.Архангельска
пр. Ленинградский, напротив д.75

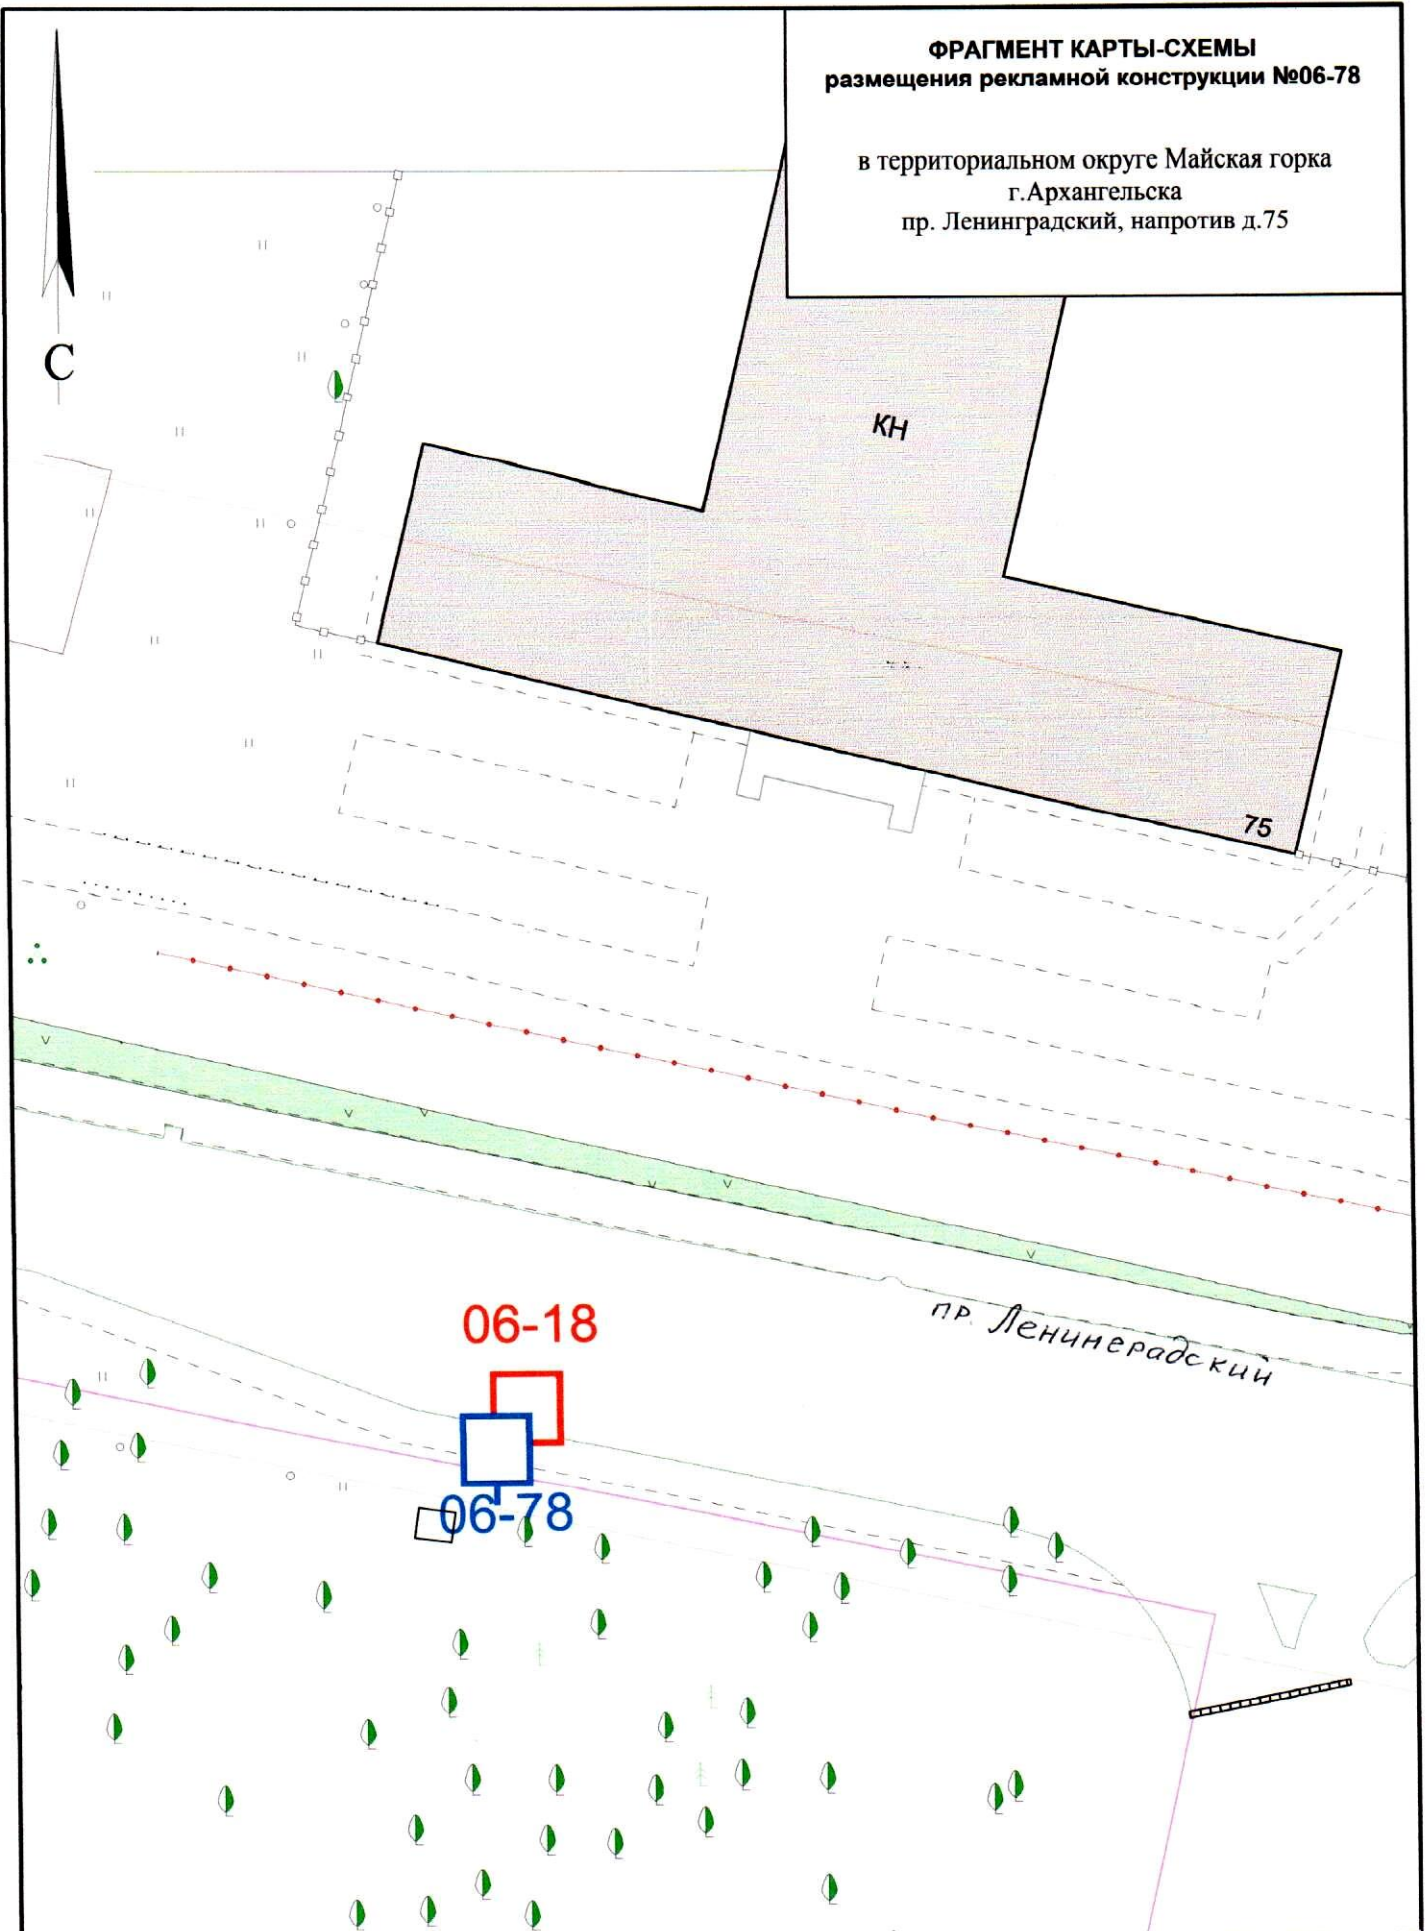

СОГЛАСОВАНО:

Заместитель министра - начальник управления
архитектуры и градостроительства министерства
строительства и архитектуры
Архангельской области

С.Ю.Строгонова

"27" июля 2018 года


УСЛОВНЫЕ ОБОЗНАЧЕНИЯ:

- исключенные из Схемы места рекламных конструкций
- добавленные в Схему места рекламных конструкций
- существующие в Схеме места рекламных конструкций

Масштаб 1:500

**ФРАГМЕНТ КАРТЫ-СХЕМЫ
размещения рекламной конструкции №06-79**

в территориальном округе Майская горка
г.Архангельска
пр. Ленинградский, д.67

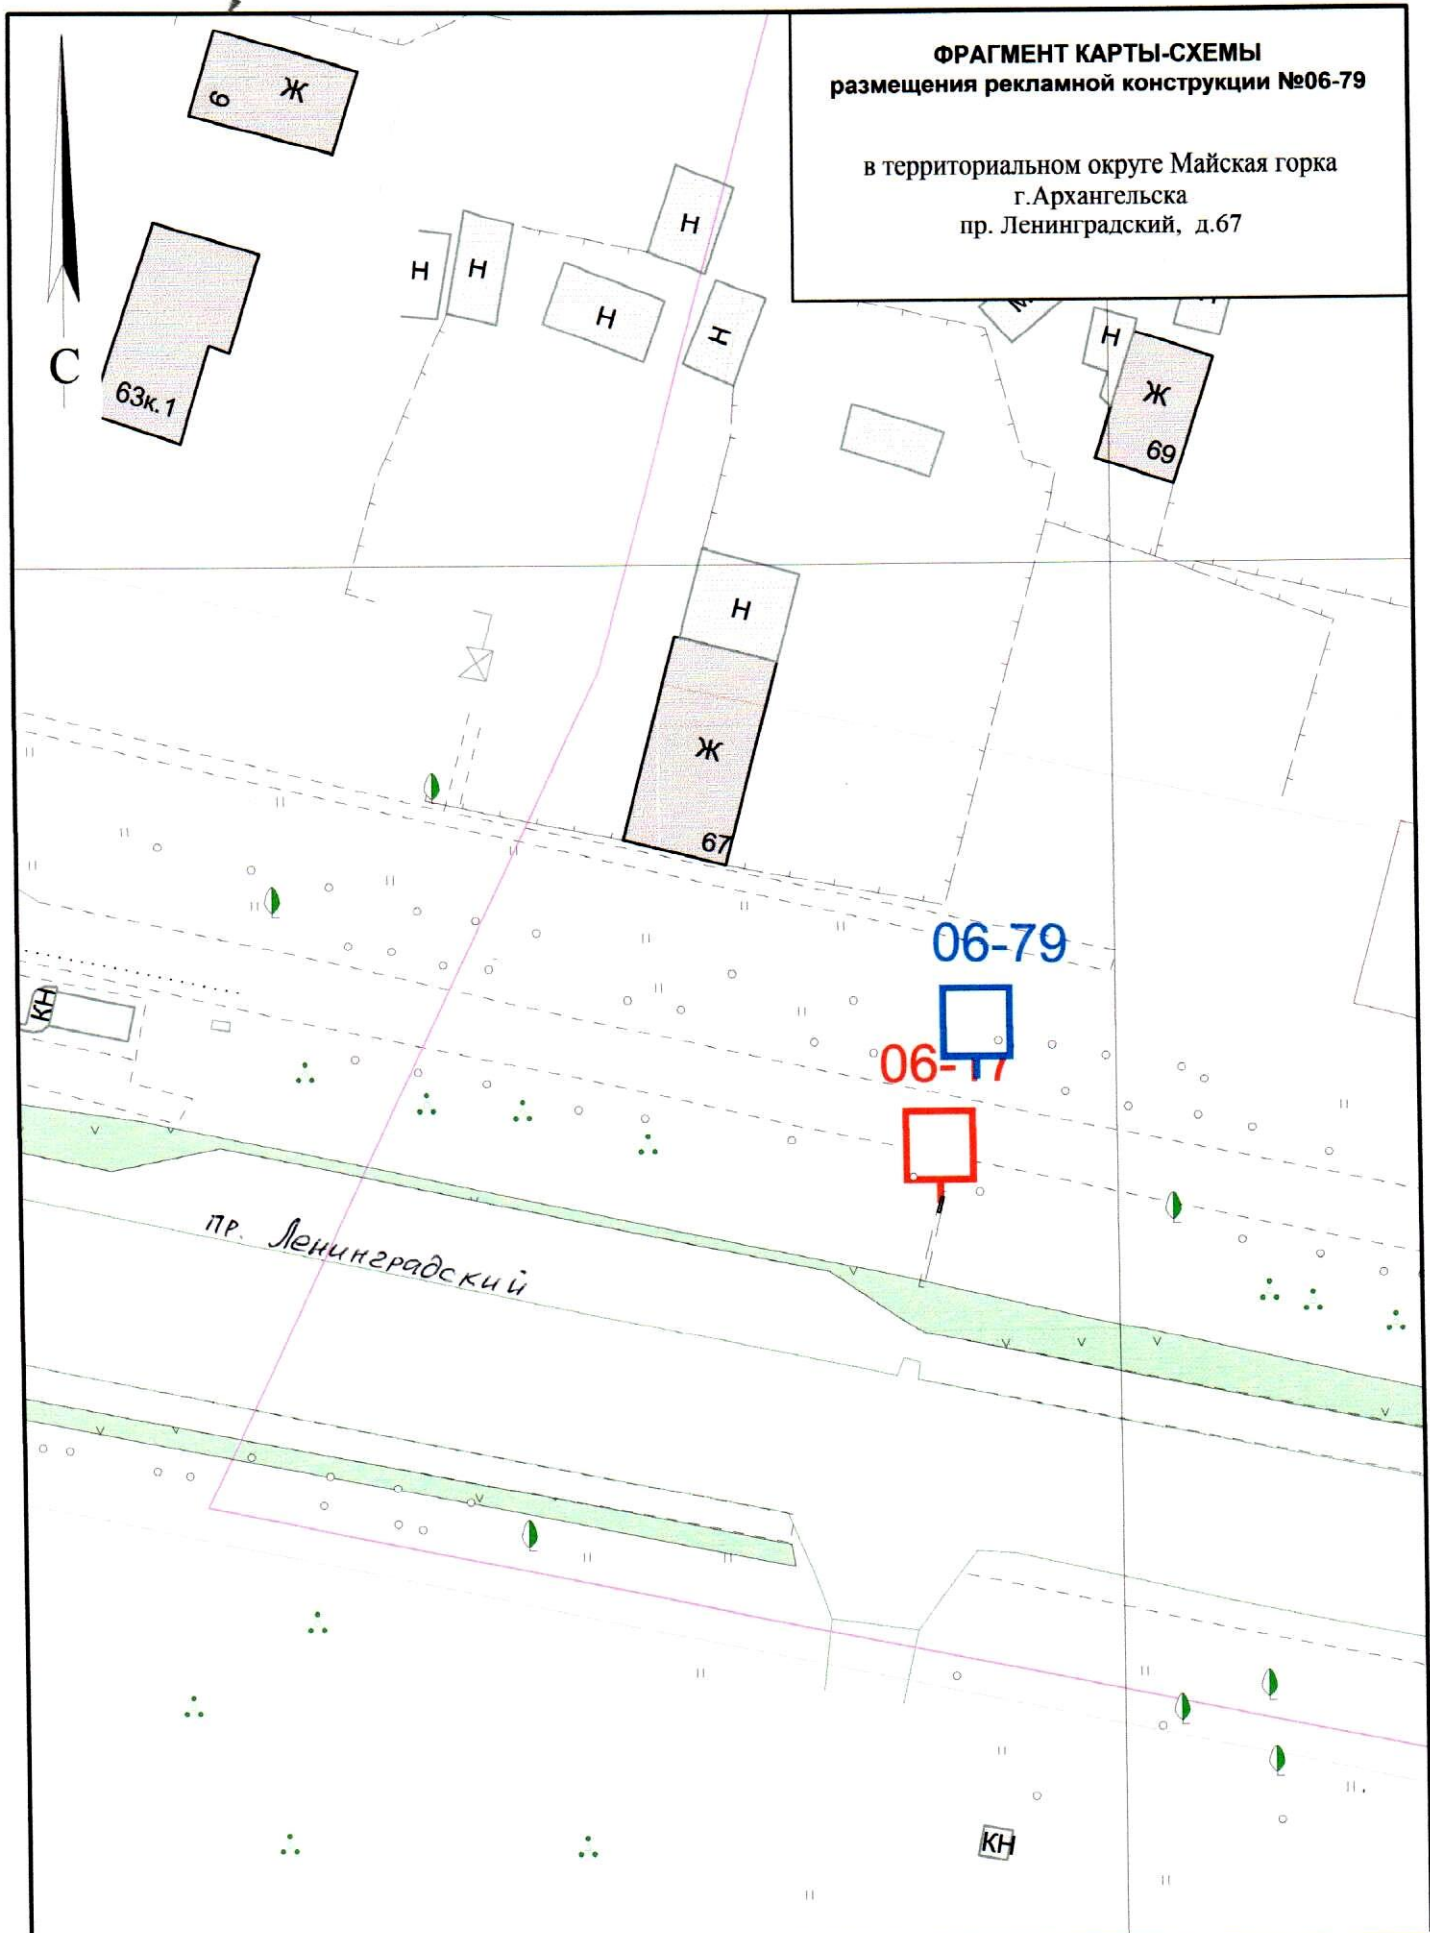

СОГЛАСОВАНО:

Заместитель министра - начальник управления
архитектуры и градостроительства министерства
строительства и архитектуры
Архангельской области

С.Ю.Строгонова

" 27 " *июль* 2018 года

УСЛОВНЫЕ ОБОЗНАЧЕНИЯ:

- исключенные из Схемы места рекламных конструкций
- добавленные в Схему места рекламных конструкций
- существующие в Схеме места рекламных конструкций

Масштаб 1:500

**ФРАГМЕНТ КАРТЫ-СХЕМЫ
размещения рекламной конструкции №04-204**

в Октябрьском территориальном округе
г.Архангельска
Окружное шоссе, д.1

С

04-204






СОГЛАСОВАНО:

Заместитель министра - начальник управления
архитектуры и градостроительства министерства
строительства и архитектуры
Архангельской области

С.Ю.Строгонова

" 22 " июня 2018 года


УСЛОВНЫЕ ОБОЗНАЧЕНИЯ:

-  исключенные из Схемы места рекламных конструкций
-  добавленные в Схему места рекламных конструкций
-  существующие в Схеме места рекламных конструкций

Масштаб 1:500

**ФРАГМЕНТ КАРТЫ-СХЕМЫ
размещения рекламной конструкции №04-205**

в Октябрьском территориальном округе
г.Архангельска
Талажское шоссе, у УПО

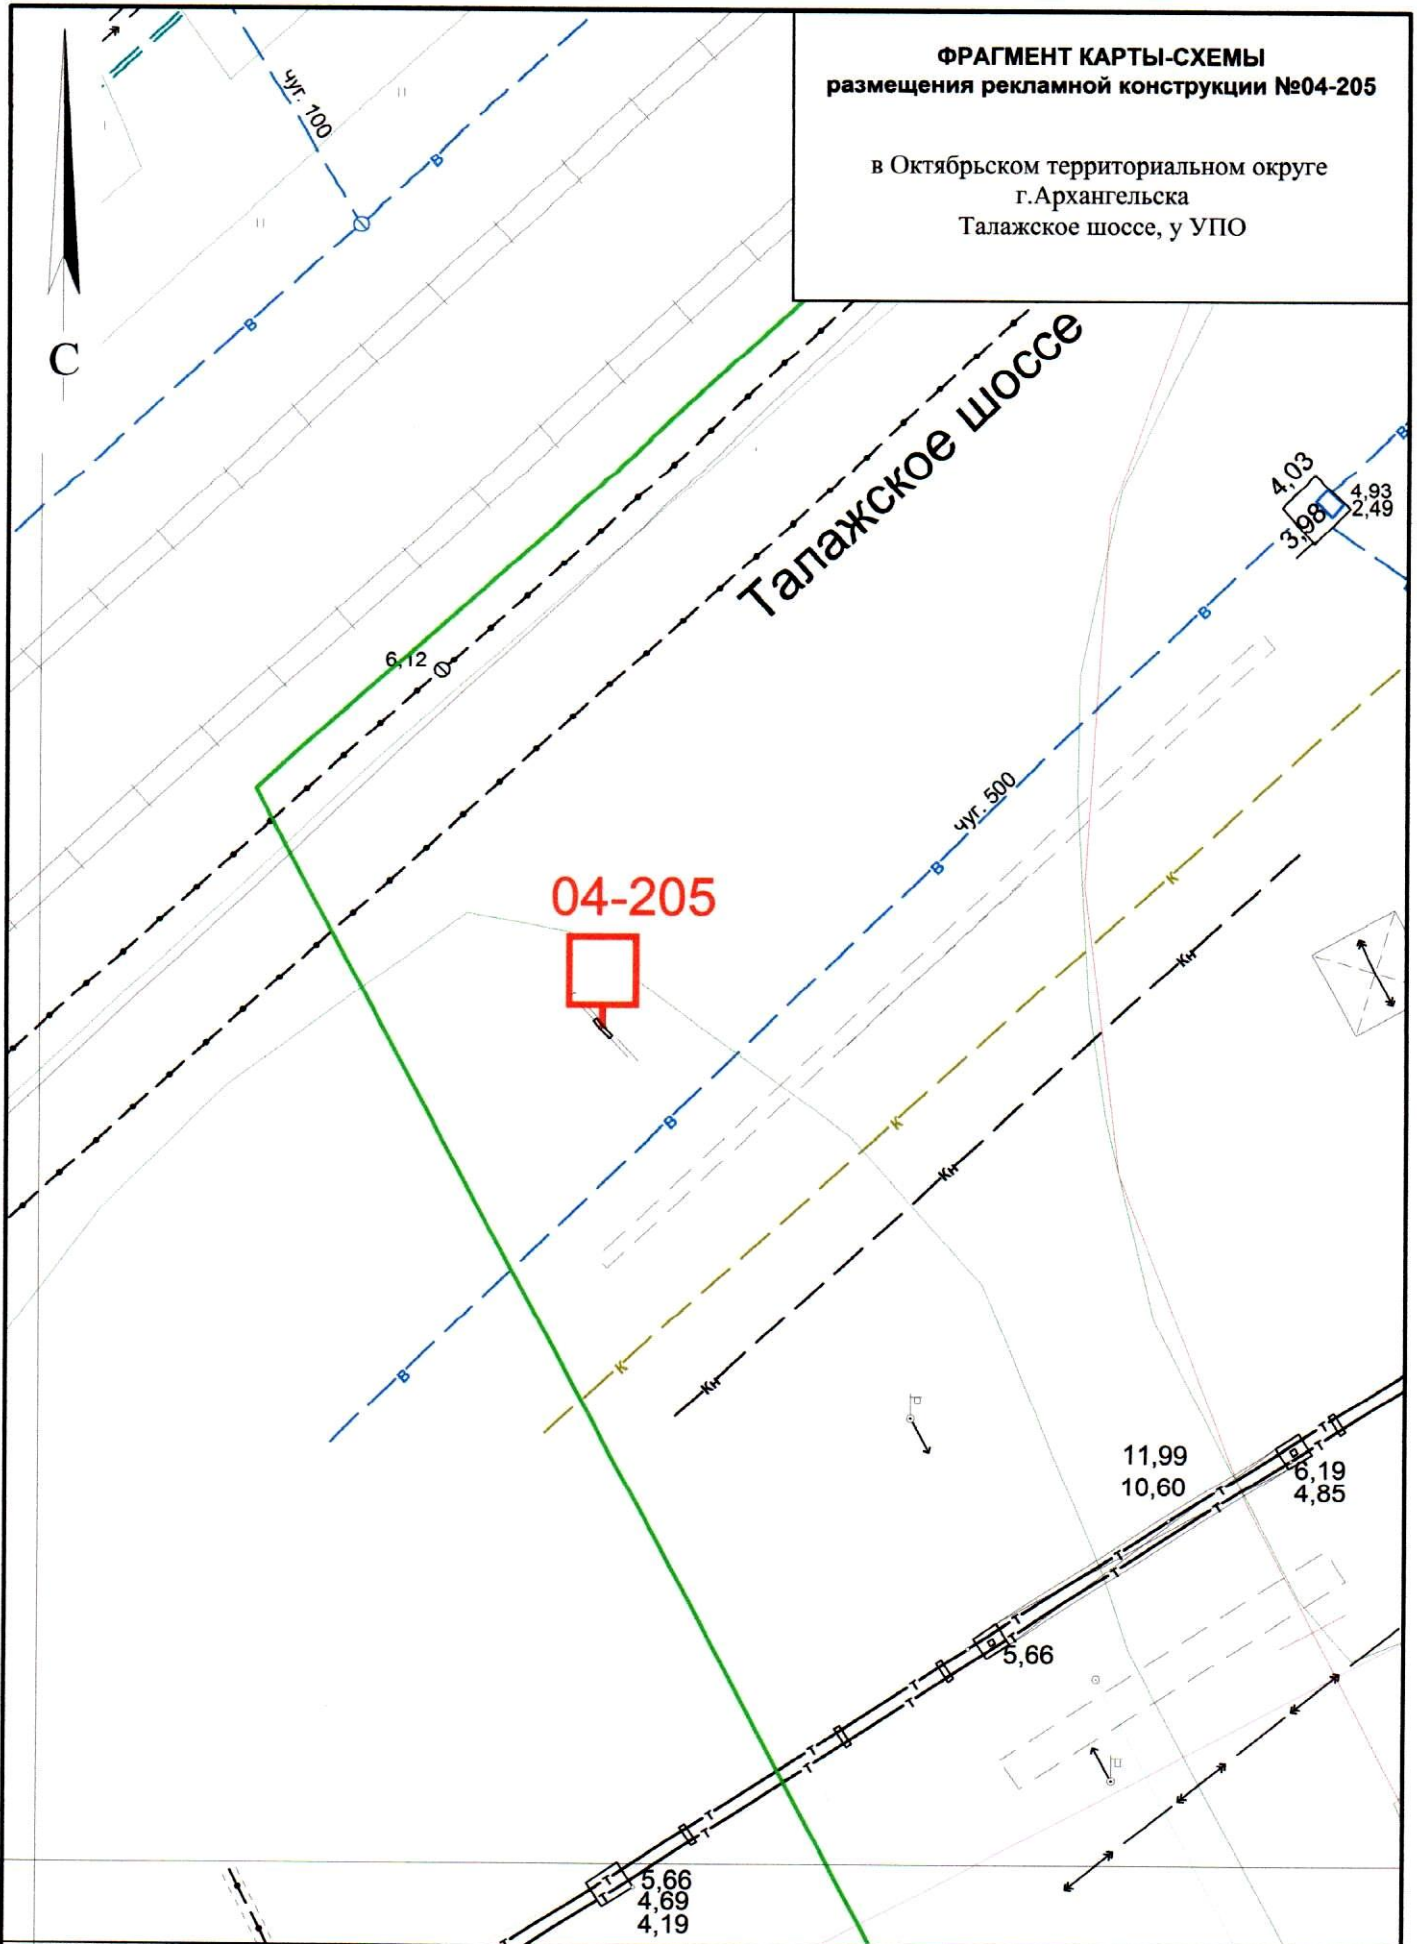

СОГЛАСОВАНО:

Заместитель министра - начальник управления
архитектуры и градостроительства министерства
строительства и архитектуры
Архангельской области

С.Ю.Строгонова

"27" июля 2018 года


УСЛОВНЫЕ ОБОЗНАЧЕНИЯ:

- (red line) исключенные из Схемы места рекламных конструкций
- (blue dashed line) добавленные в Схему места рекламных конструкций
- (black dashed line) существующие в Схеме места рекламных конструкций

Масштаб 1:500

**ФРАГМЕНТ КАРТЫ-СХЕМЫ
размещения рекламной конструкции №05-167**

в Ломоносовском территориальном округе
г.Архангельска
ул. Урицкого, д.17

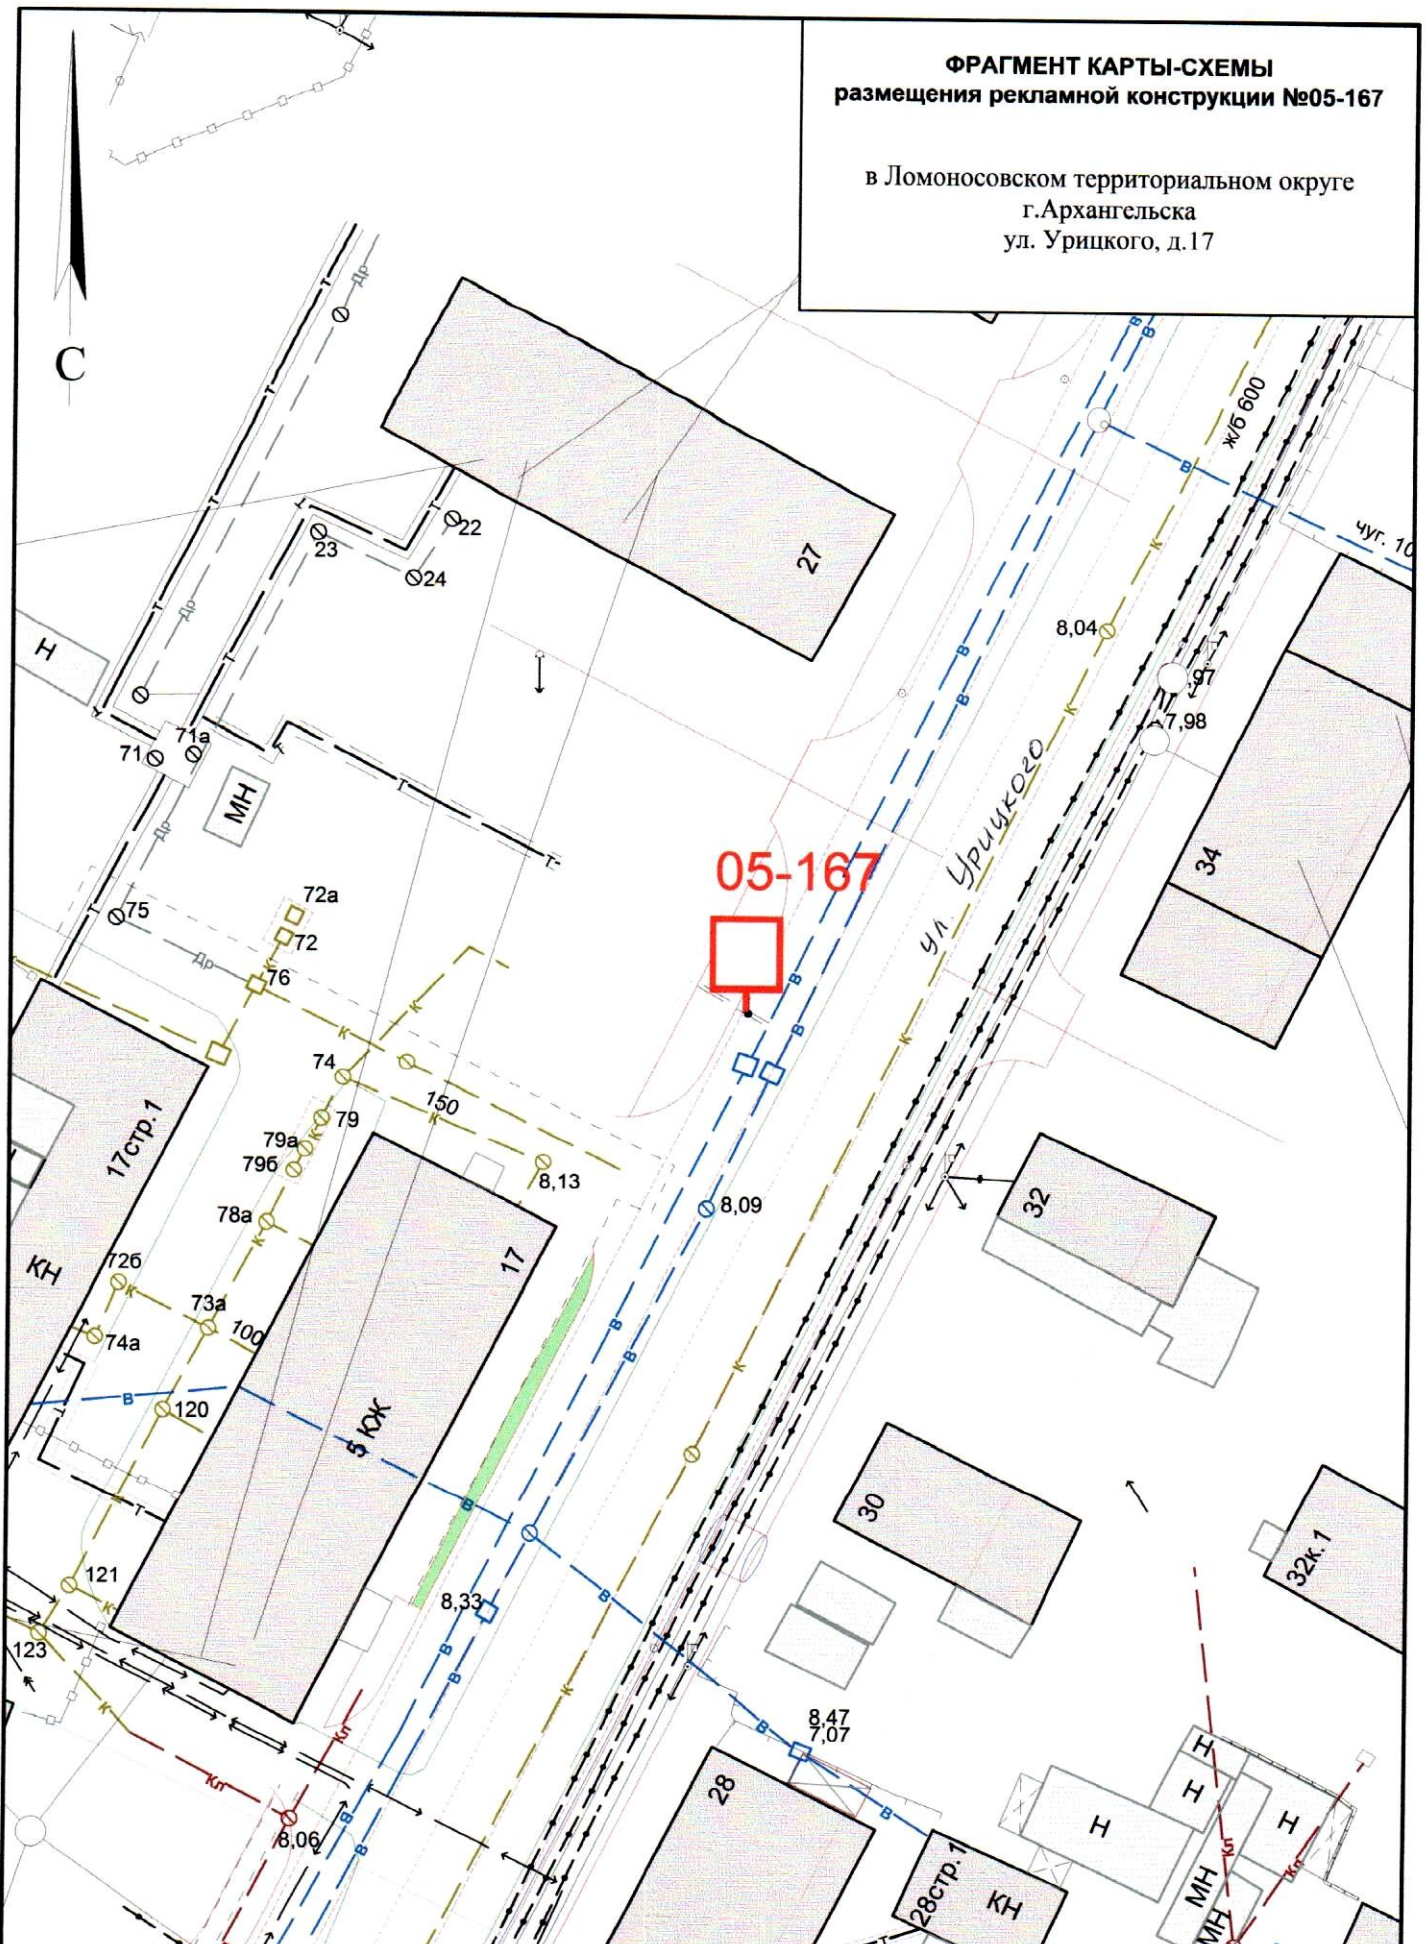

05-167






СОГЛАСОВАНО:

Заместитель министра - начальник управления
архитектуры и градостроительства министерства
строительства и архитектуры
Архангельской области

С.Ю.Строгонова

"27" июля 2018 года

УСЛОВНЫЕ ОБОЗНАЧЕНИЯ:


-  исключенные из Схемы места рекламных конструкций
-  добавленные в Схему места рекламных конструкций
-  существующие в Схеме места рекламных конструкций

Масштаб 1:500

**ФРАГМЕНТ КАРТЫ-СХЕМЫ
размещения рекламной конструкции №05-181**

в Ломоносовском территориальном округе
г.Архангельска
пр. Обводный канал, д.7

С

 05-180

05-181



пр. Обводный канал

18
79
32

129
7,18

7,39
4,77

7,15

7,86

7,74

7,80
5,23

7,78
5,32

181
7,34

182

8,20
6,53

7к.8

2 к.ж

221




СОГЛАСОВАНО:

Заместитель министра - начальник управления
архитектуры и градостроительства министерства
строительства и архитектуры
Архангельской области

С.Ю.Строгонова

"07" июля 2018 года


УСЛОВНЫЕ ОБОЗНАЧЕНИЯ:

-  — исключенные из Схемы места рекламных конструкций
-  — добавленные в Схему места рекламных конструкций
-  — существующие в Схеме места рекламных конструкций

Масштаб 1:500

**ФРАГМЕНТ КАРТЫ-СХЕМЫ
размещения рекламной конструкции №05-182**

в Ломоносовском территориальном округе
г.Архангельска
пр. Обводный канал, д.10

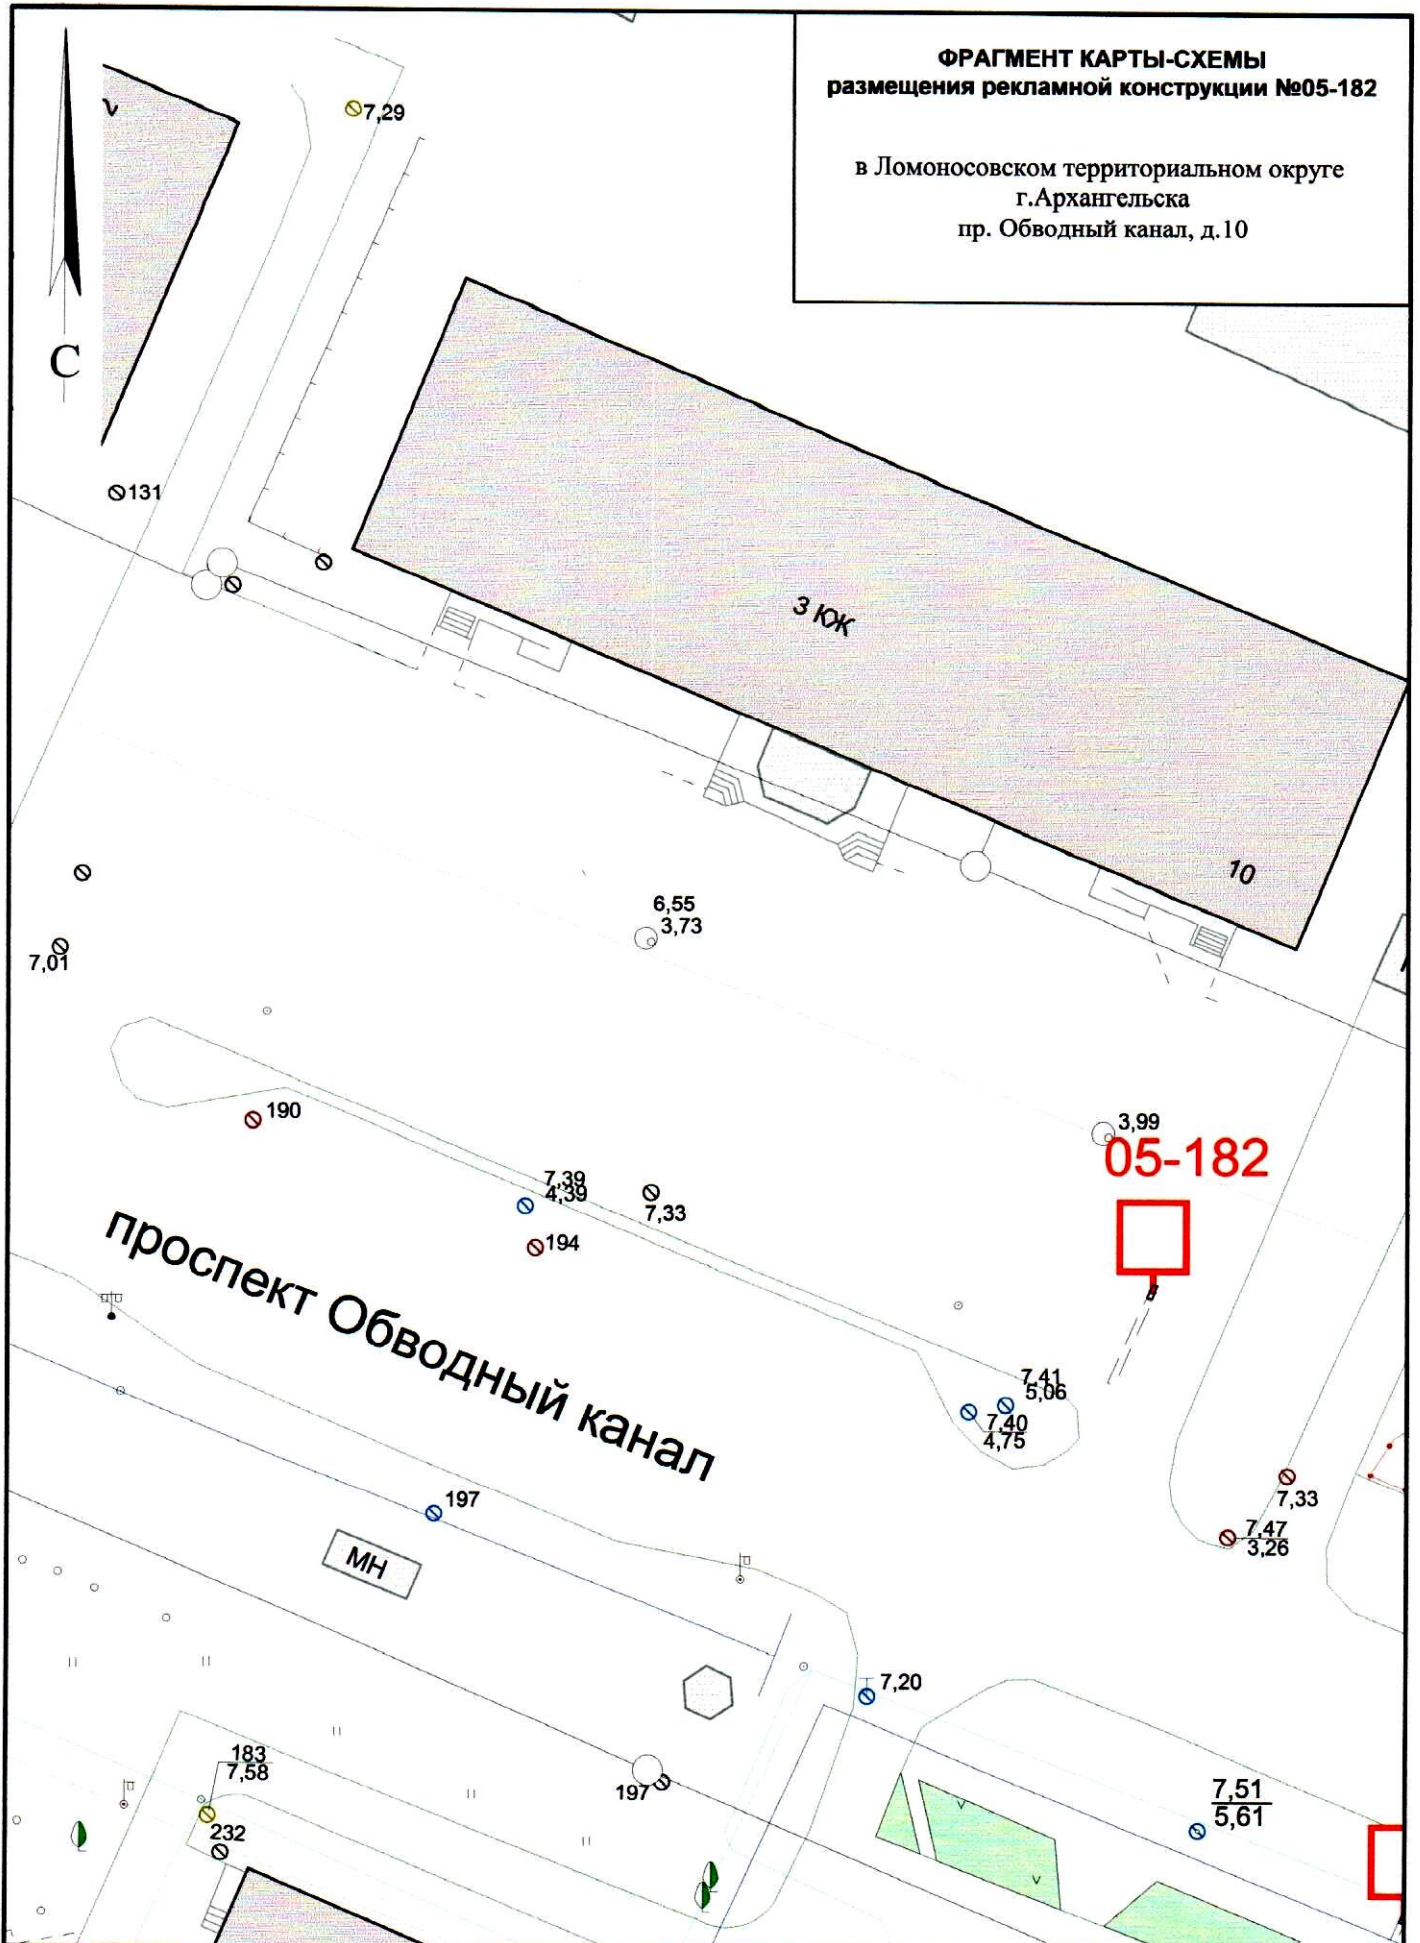

СОГЛАСОВАНО:

Заместитель министра - начальник управления
архитектуры и градостроительства министерства
строительства и архитектуры
Архангельской области

С.Ю.Строгонова

"27" июля 2018 года

УСЛОВНЫЕ ОБОЗНАЧЕНИЯ:

- исключенные из Схемы места рекламных конструкций
- добавленные в Схему места рекламных конструкций
- существующие в Схеме места рекламных конструкций

Масштаб 1:500

3,99
05-182



С

ФРАГМЕНТ КАРТЫ-СХЕМЫ
размещения рекламной конструкции №05-183

в Ломоносовском территориальном округе
г.Архангельска
пр. Обводный канал - ул. Урицкого



05-183

пр. Обводный канал

УЛИЦА УРИЦКОГО

СОГЛАСОВАНО:

Заместитель министра - начальник управления
архитектуры и градостроительства министерства
строительства и архитектуры
Архангельской области

С.Ю.Строгонова
"27" Июня 2018 года


УСЛОВНЫЕ ОБОЗНАЧЕНИЯ:

- исключенные из Схемы места рекламных конструкций
- добавленные в Схему места рекламных конструкций
- существующие в Схеме места рекламных конструкций

Масштаб 1:500

**ФРАГМЕНТ КАРТЫ-СХЕМЫ
размещения рекламной конструкции №05-222**

в Ломоносовском территориальном округе
г.Архангельска
ул. Смольный Буян, у АЗС

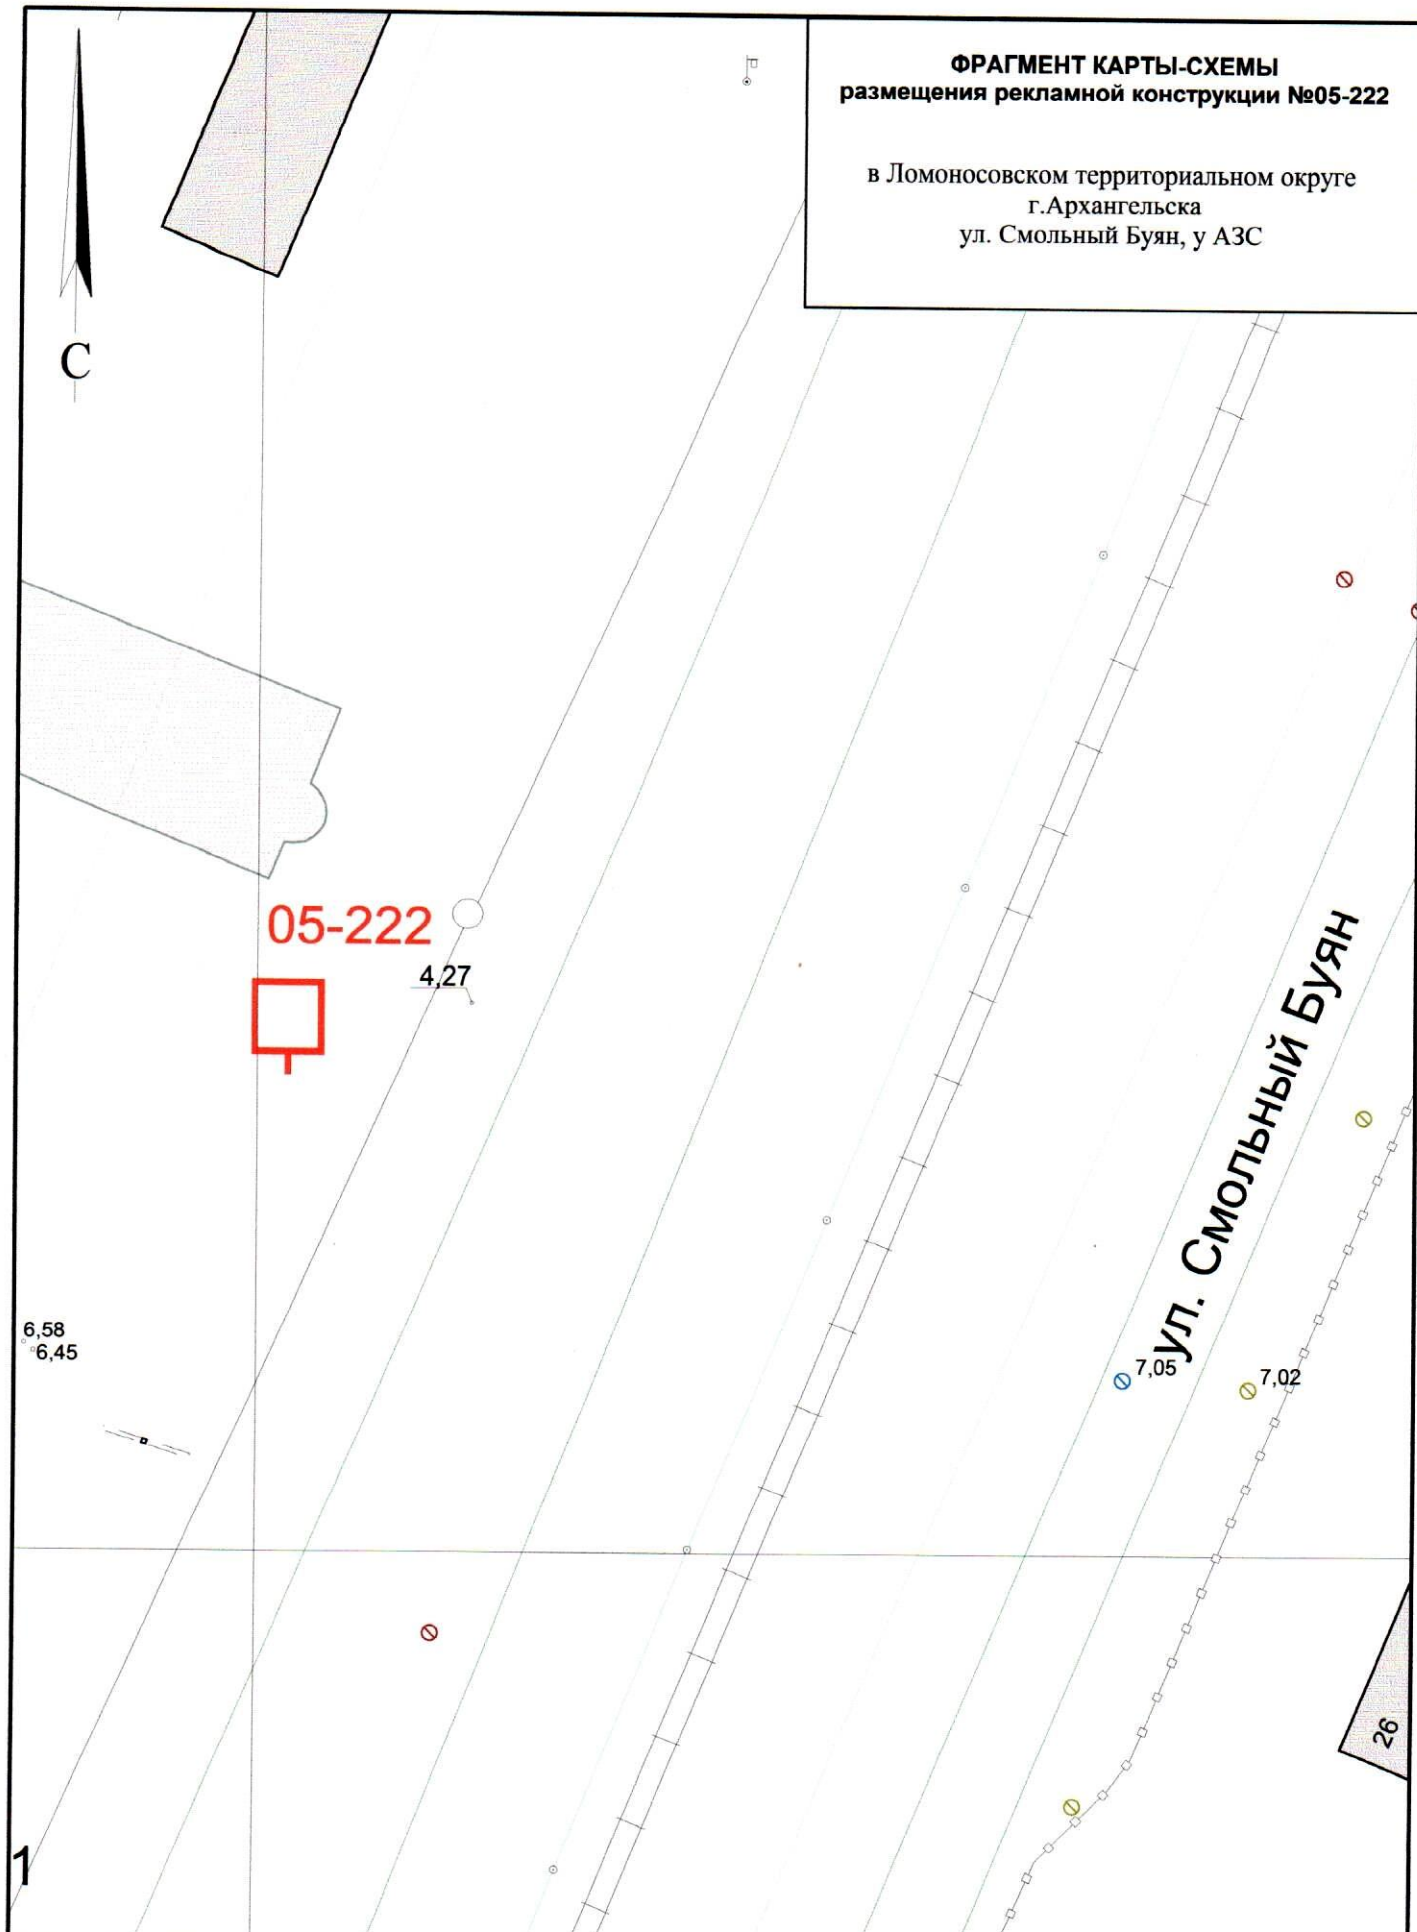

СОГЛАСОВАНО:

Заместитель министра - начальник управления
архитектуры и градостроительства министерства
строительства и архитектуры
Архангельской области

С.Ю.Строгонова

"27" июля 2018 года


УСЛОВНЫЕ ОБОЗНАЧЕНИЯ:

- исключенные из Схемы места рекламных конструкций
- добавленные в Схему места рекламных конструкций
- существующие в Схеме места рекламных конструкций

Масштаб 1:500

**ФРАГМЕНТ КАРТЫ-СХЕМЫ
размещения рекламной конструкции №05-223**

в Ломоносовском территориальном округе
г.Архангельска
ул. Смольный Буян - пр. Обводный канал

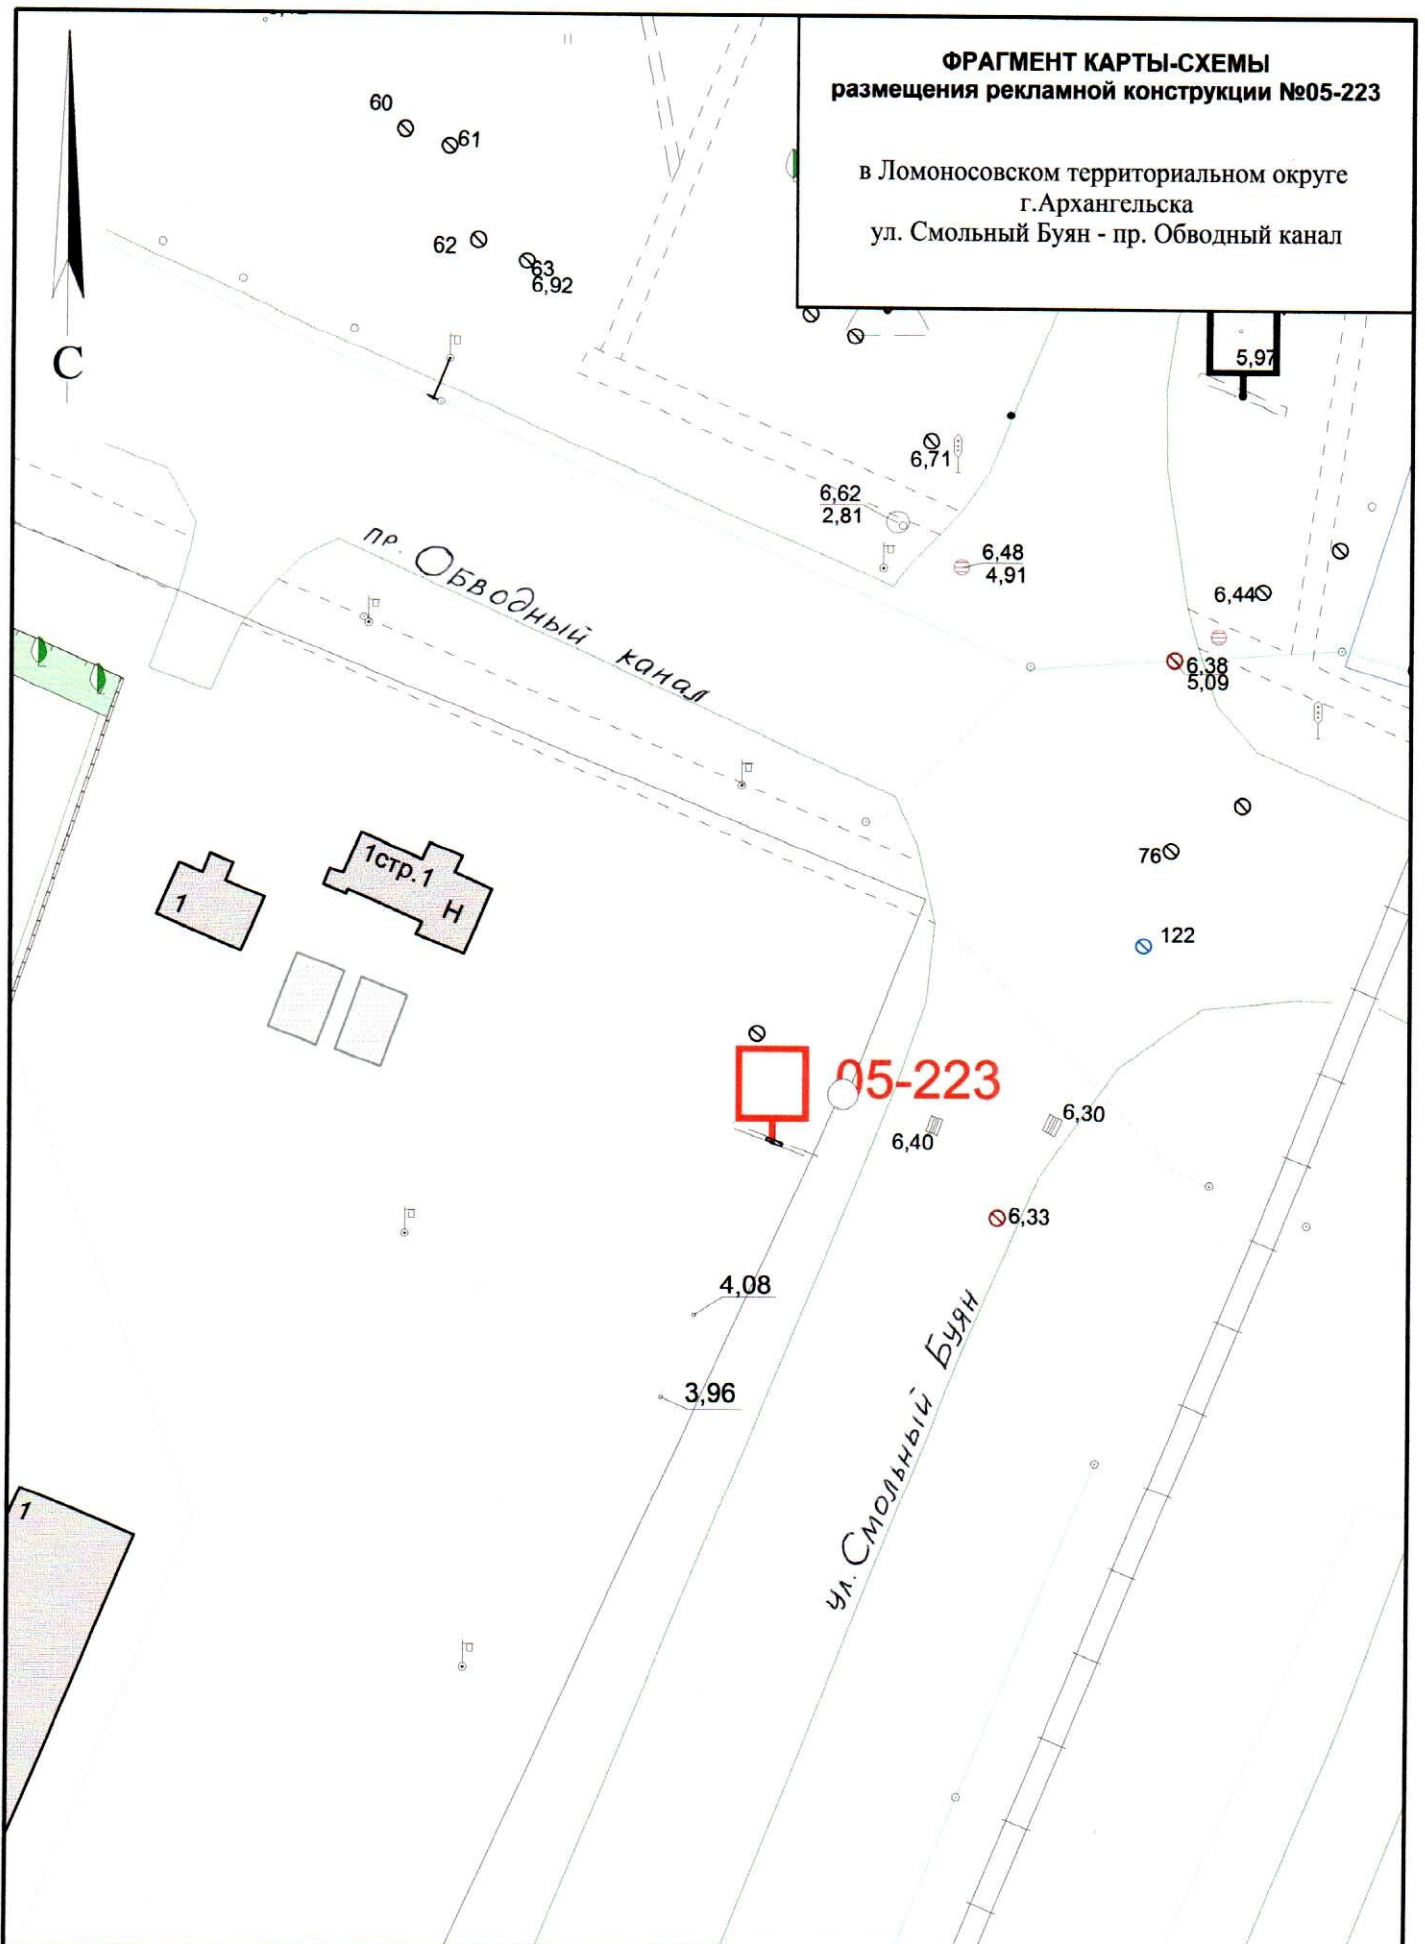

СОГЛАСОВАНО:
Заместитель министра - начальник управления
архитектуры и градостроительства министерства
строительства и архитектуры
Архангельской области
[Signature] С.Ю.Строгонова
" 27 " июня 2018 года


УСЛОВНЫЕ ОБОЗНАЧЕНИЯ:

- исключенные из Схемы места рекламных конструкций
- добавленные в Схему места рекламных конструкций
- существующие в Схеме места рекламных конструкций

Масштаб 1:500

**ФРАГМЕНТ КАРТЫ-СХЕМЫ
размещения рекламной конструкции №05-224**

в Ломоносовском территориальном округе
г.Архангельска
ул. Смольный Буян - пр. Обводный канал

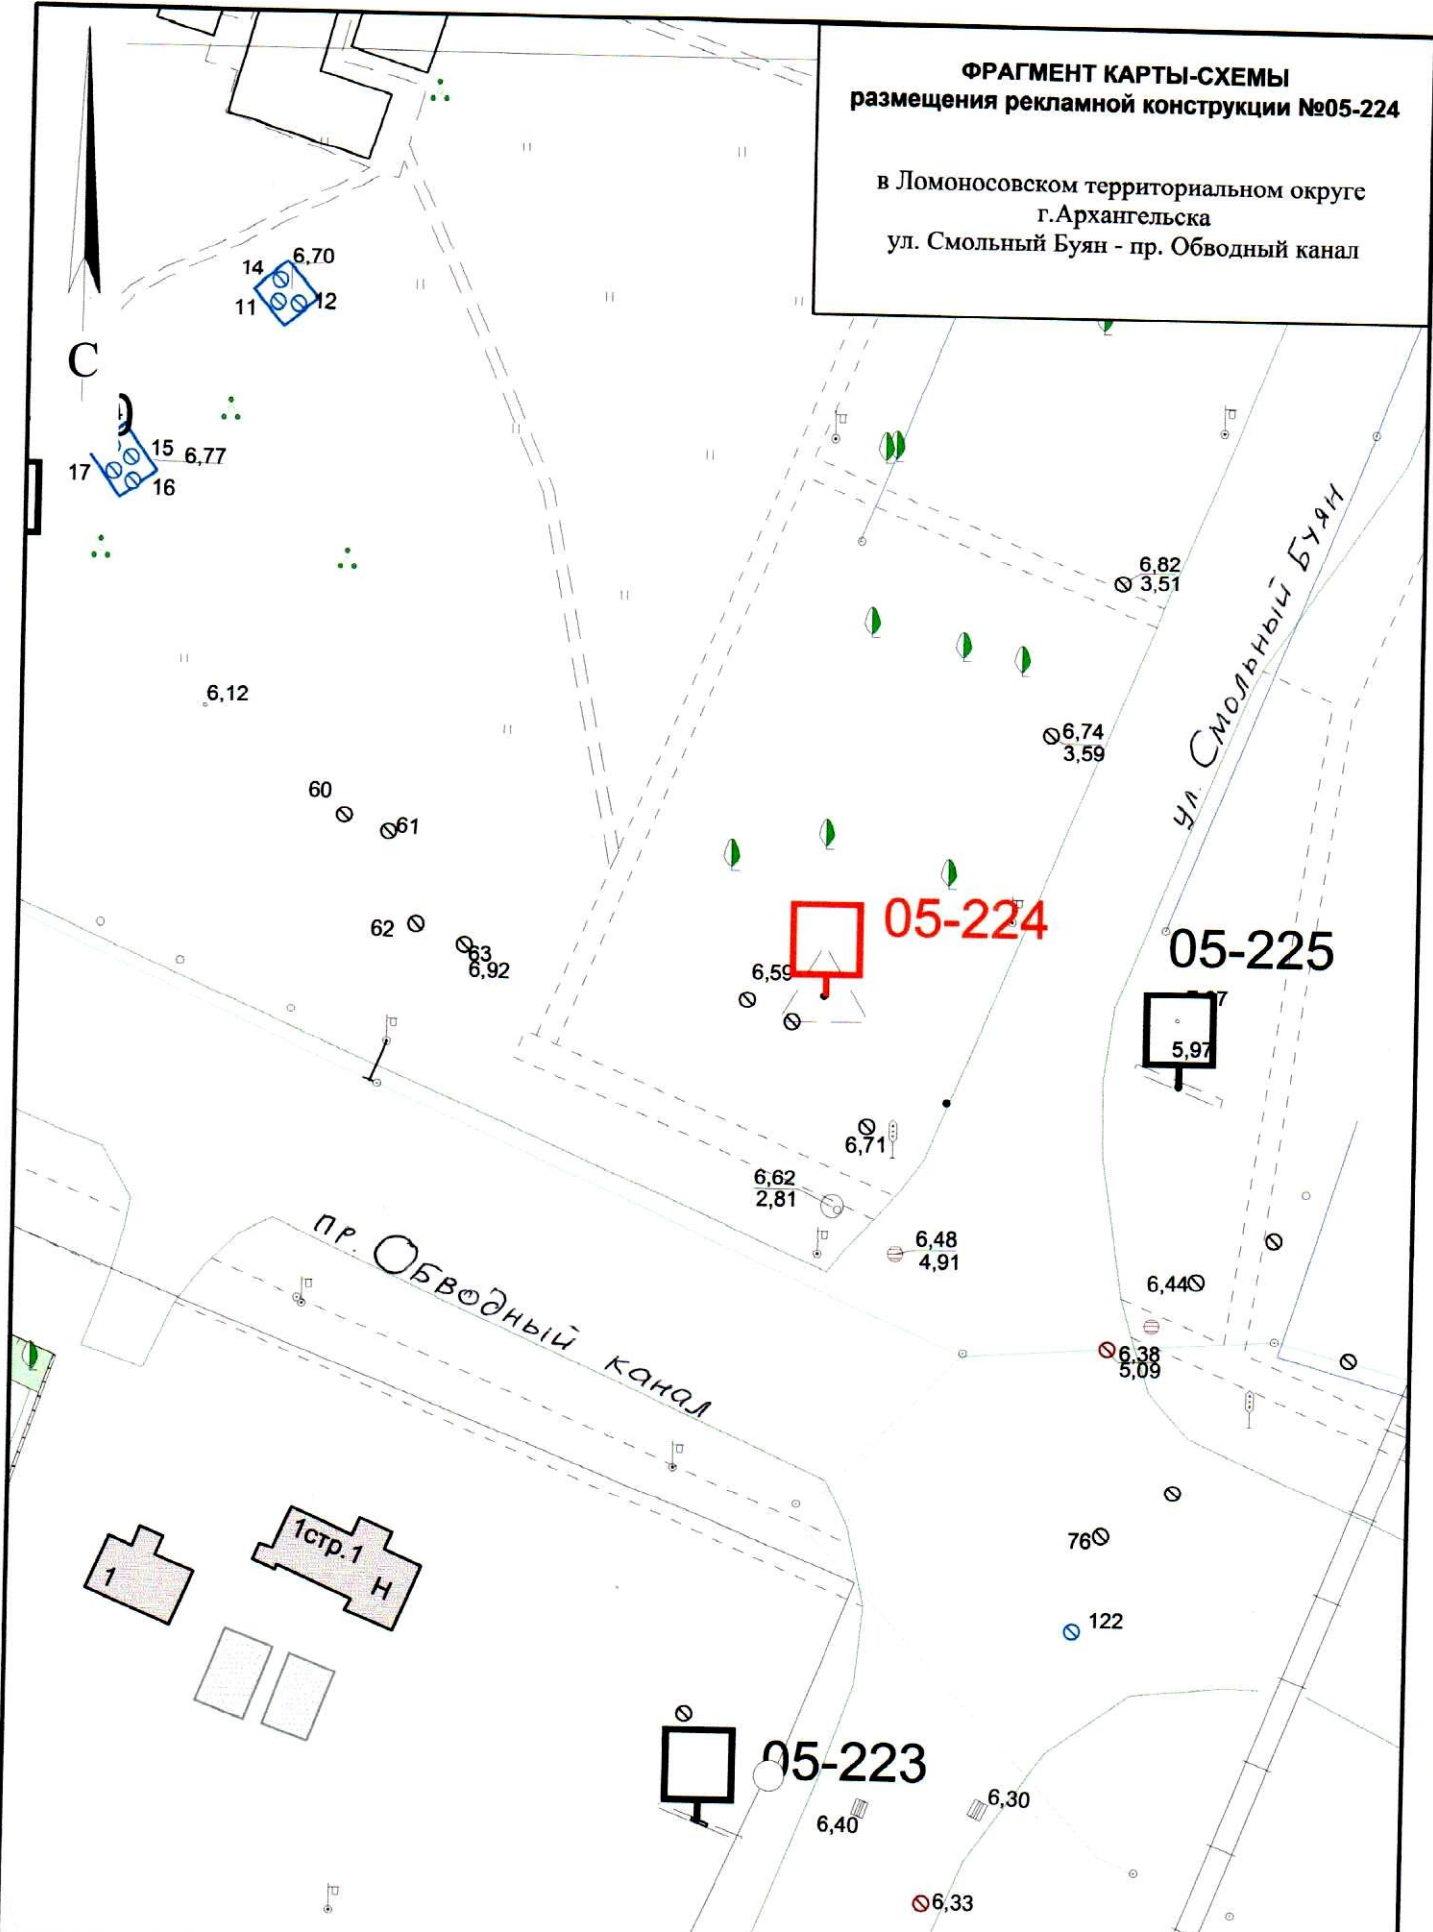

СОГЛАСОВАНО:
Заместитель министра - начальник управления
архитектуры и градостроительства министерства
строительства и архитектуры
Архангельской области

С.Ю.Строгонова

"27" июля 2018 года


УСЛОВНЫЕ ОБОЗНАЧЕНИЯ:

- исключенные из Схемы места рекламных конструкций
- добавленные в Схему места рекламных конструкций
- существующие в Схеме места рекламных конструкций

Масштаб 1:500

**ФРАГМЕНТ КАРТЫ-СХЕМЫ
размещения рекламной конструкции №05-226**

в Ломоносовском территориальном округе
г.Архангельска
ул. Смольный Буян, у насыпи (поз.1)

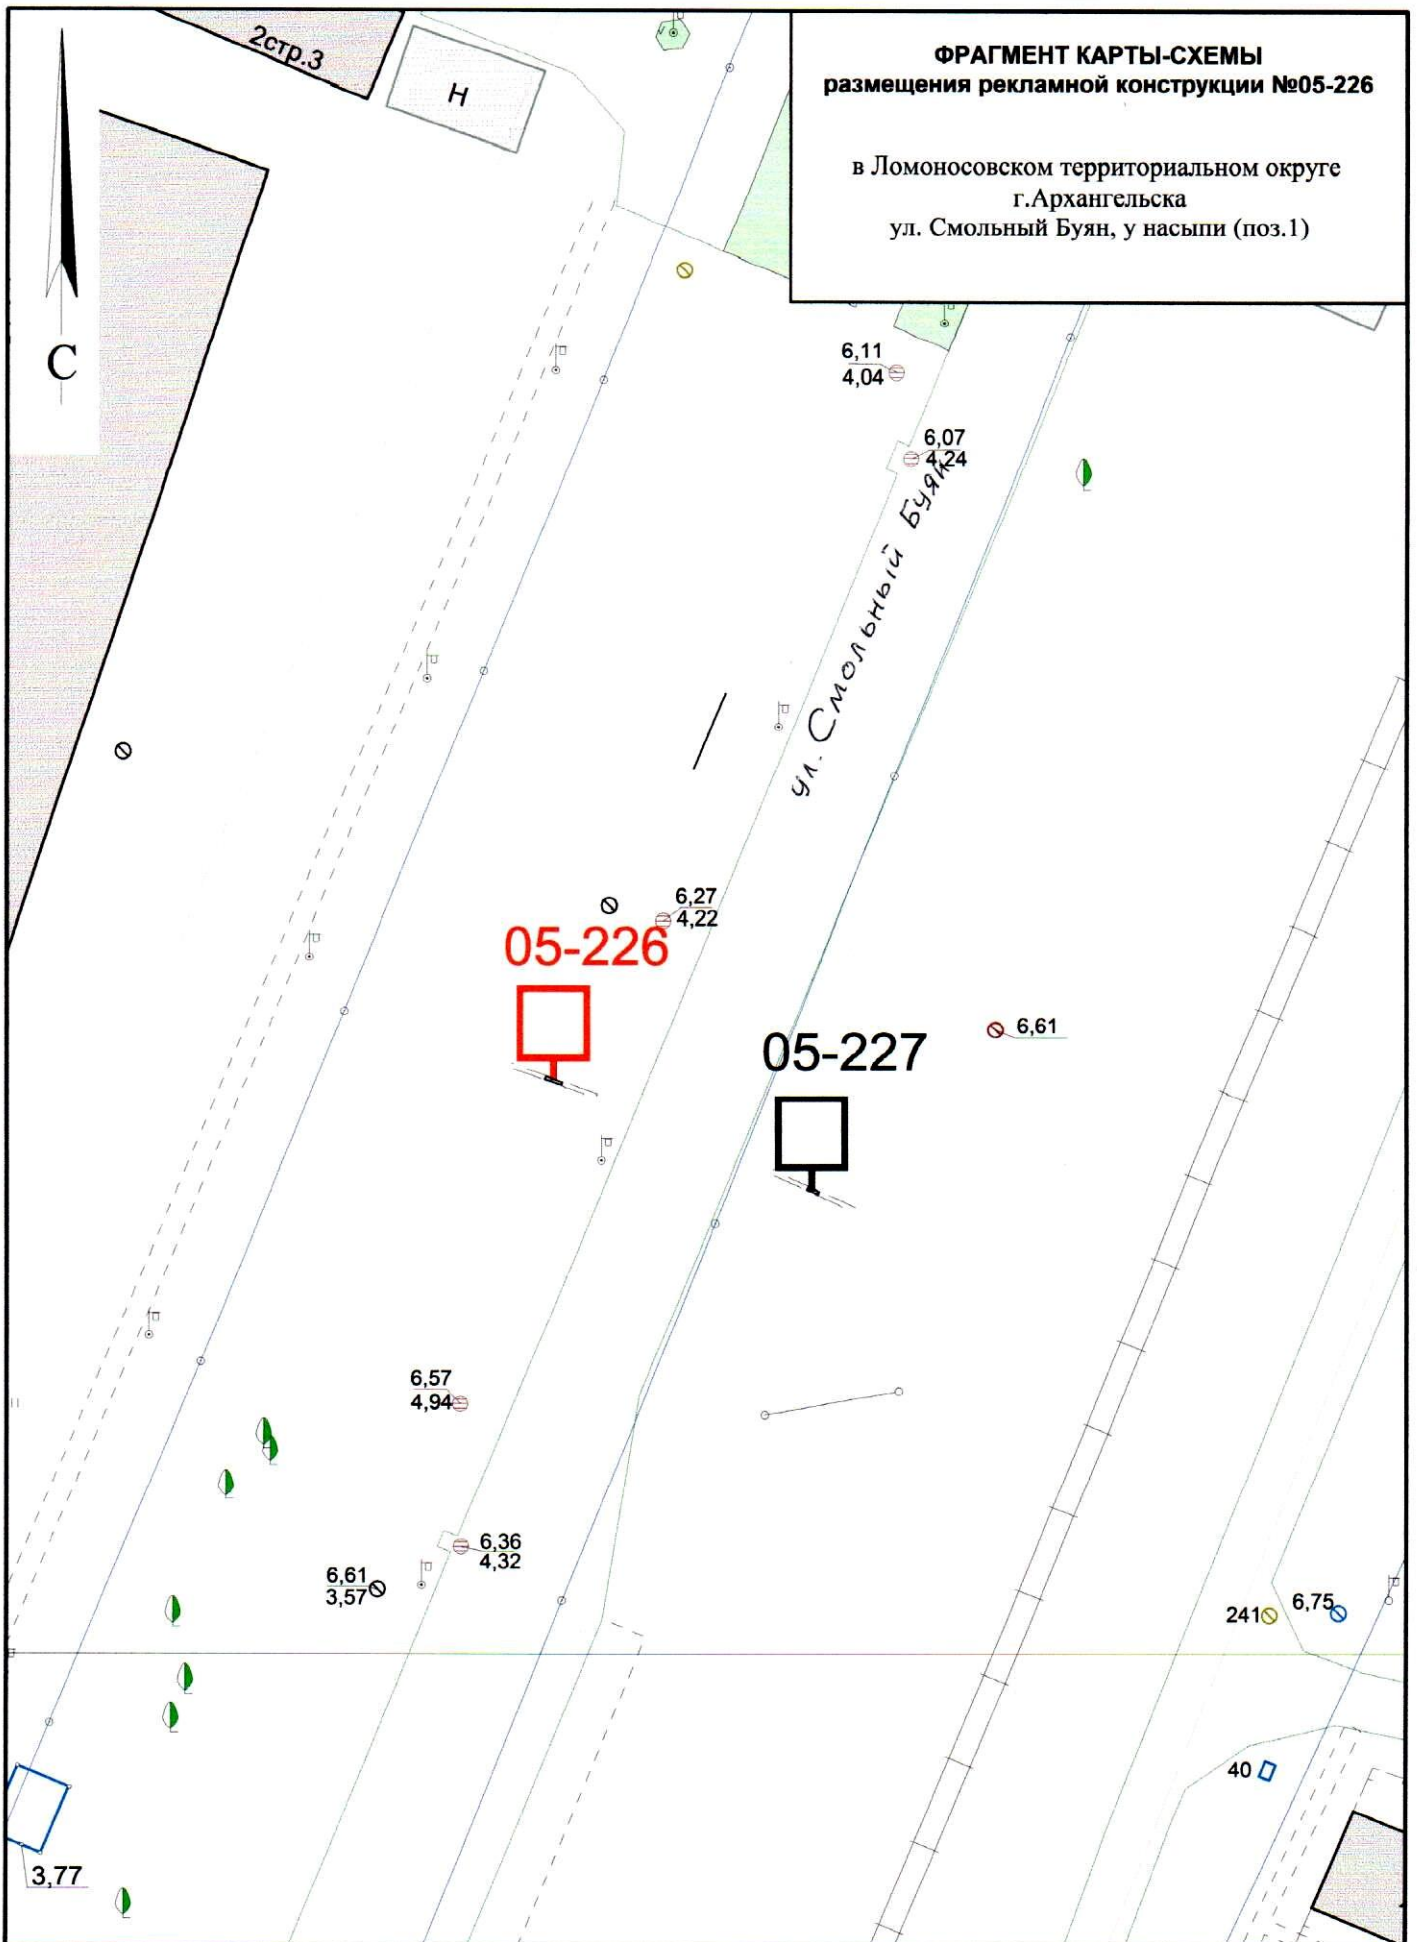

СОГЛАСОВАНО:

Заместитель министра - начальник управления
архитектуры и градостроительства министерства
строительства и архитектуры
Архангельской области

С.Ю.Строгонова

"27" июля 2018 года


УСЛОВНЫЕ ОБОЗНАЧЕНИЯ:

- исключенные из Схемы места рекламных конструкций
- добавленные в Схему места рекламных конструкций
- существующие в Схеме места рекламных конструкций

Масштаб 1:500

**ФРАГМЕНТ КАРТЫ-СХЕМЫ
размещения рекламной конструкции №05-227**

в Ломоносовском территориальном округе
г.Архангельска
ул. Смольный Буян, у насыпи (поз.2)

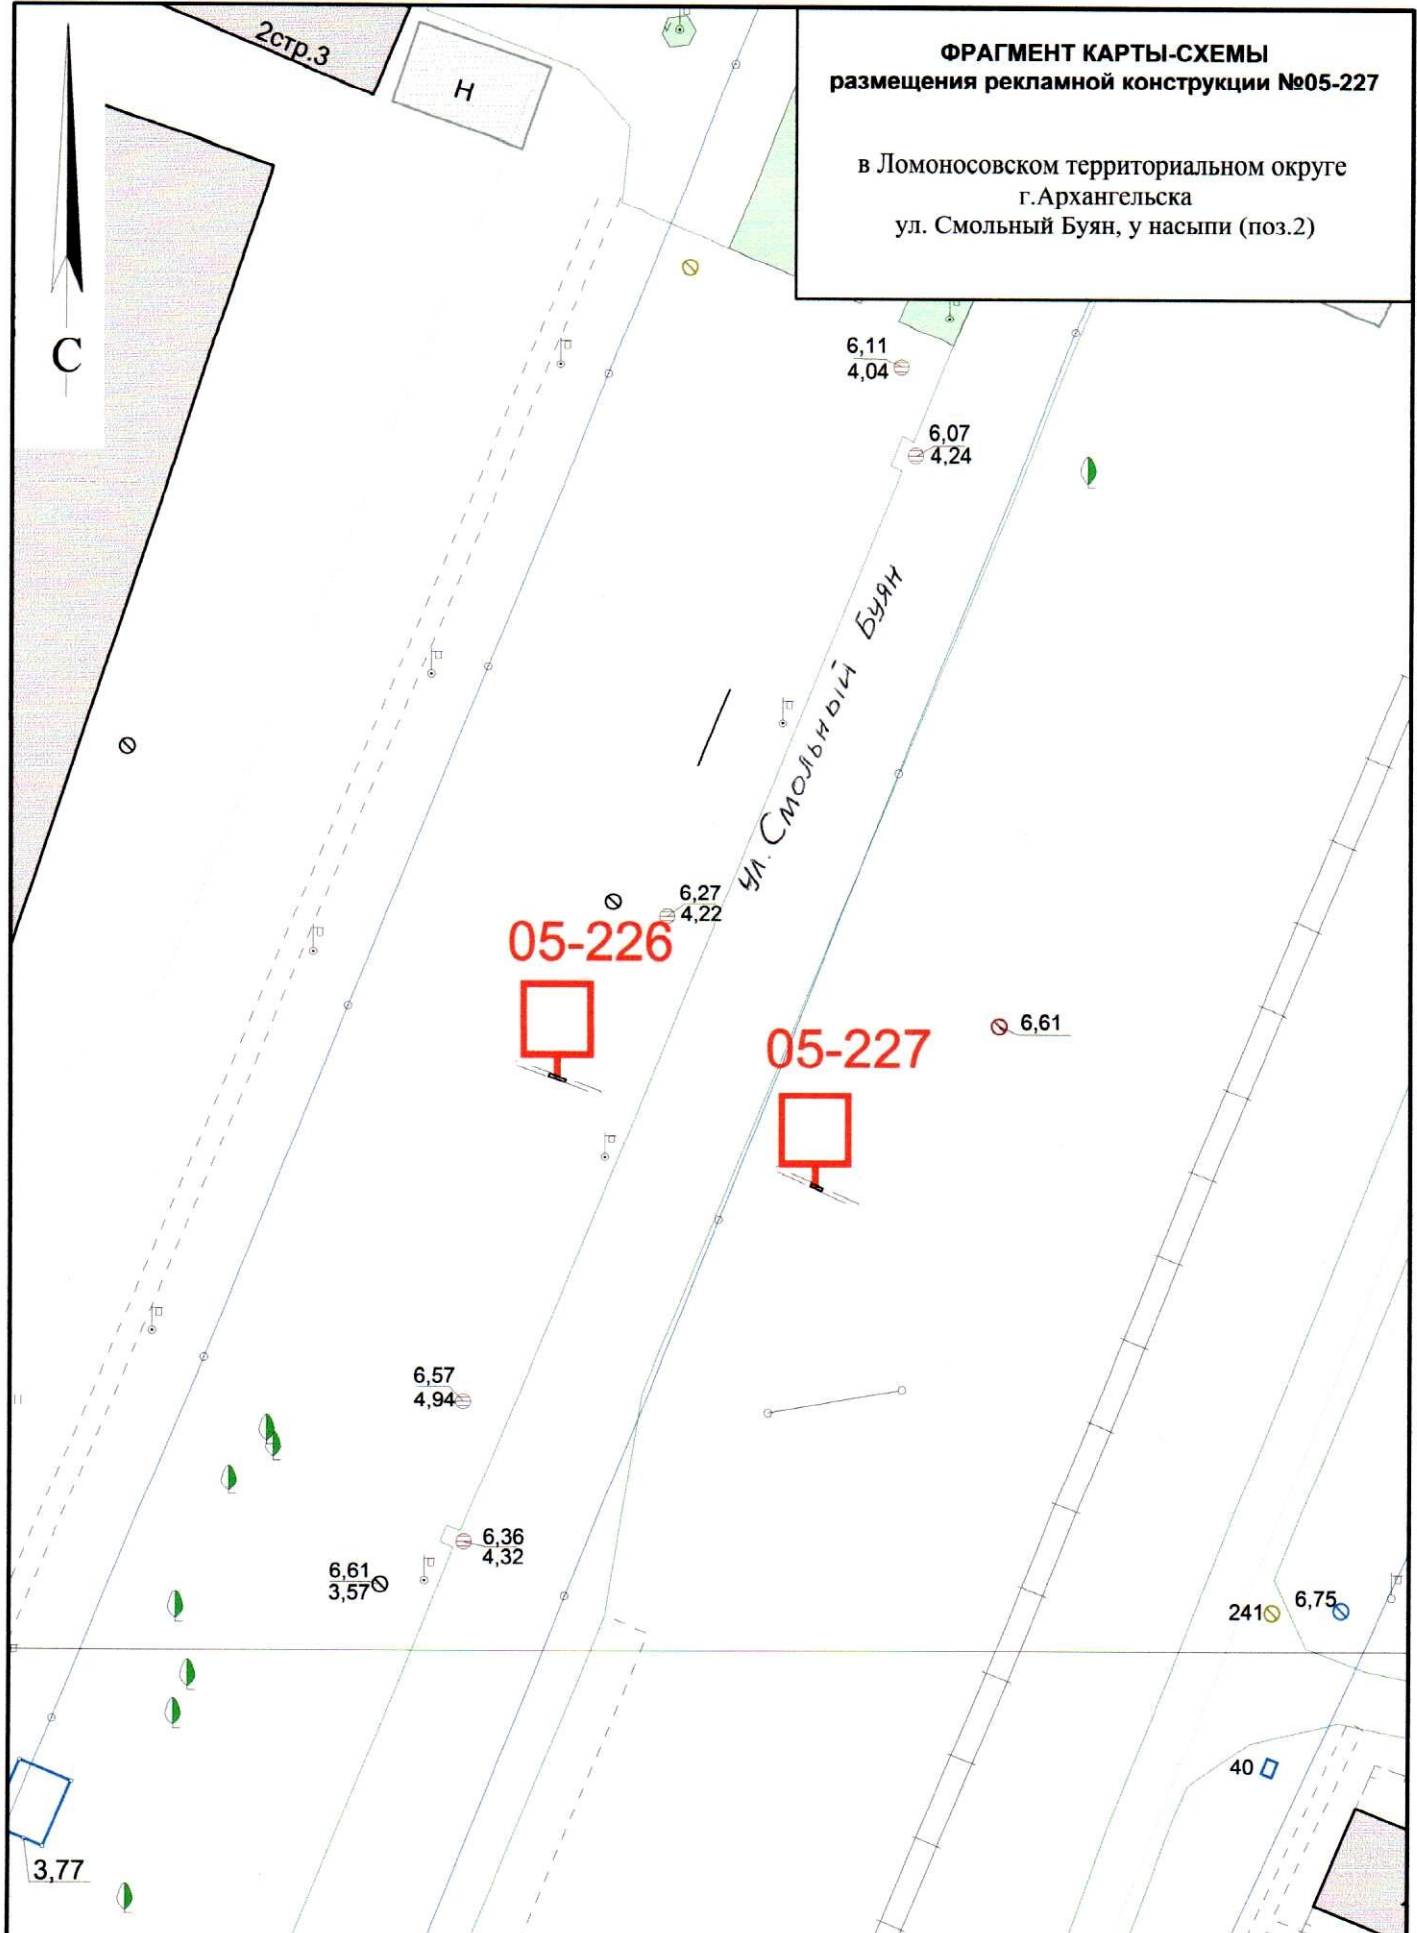

СОГЛАСОВАНО:

Заместитель министра - начальник управления
архитектуры и градостроительства министерства
строительства и архитектуры
Архангельской области

С.Ю.Строгонова

" 27 " июля 2018 года


УСЛОВНЫЕ ОБОЗНАЧЕНИЯ:

- исключенные из Схемы места рекламных конструкций
- добавленные в Схему места рекламных конструкций
- существующие в Схеме места рекламных конструкций

Масштаб 1:500

**ФРАГМЕНТ КАРТЫ-СХЕМЫ
размещения рекламной конструкции №05-228**

в Ломоносовском территориальном округе
г.Архангельска
ул. Смольный Буян, д.23, корп. 1

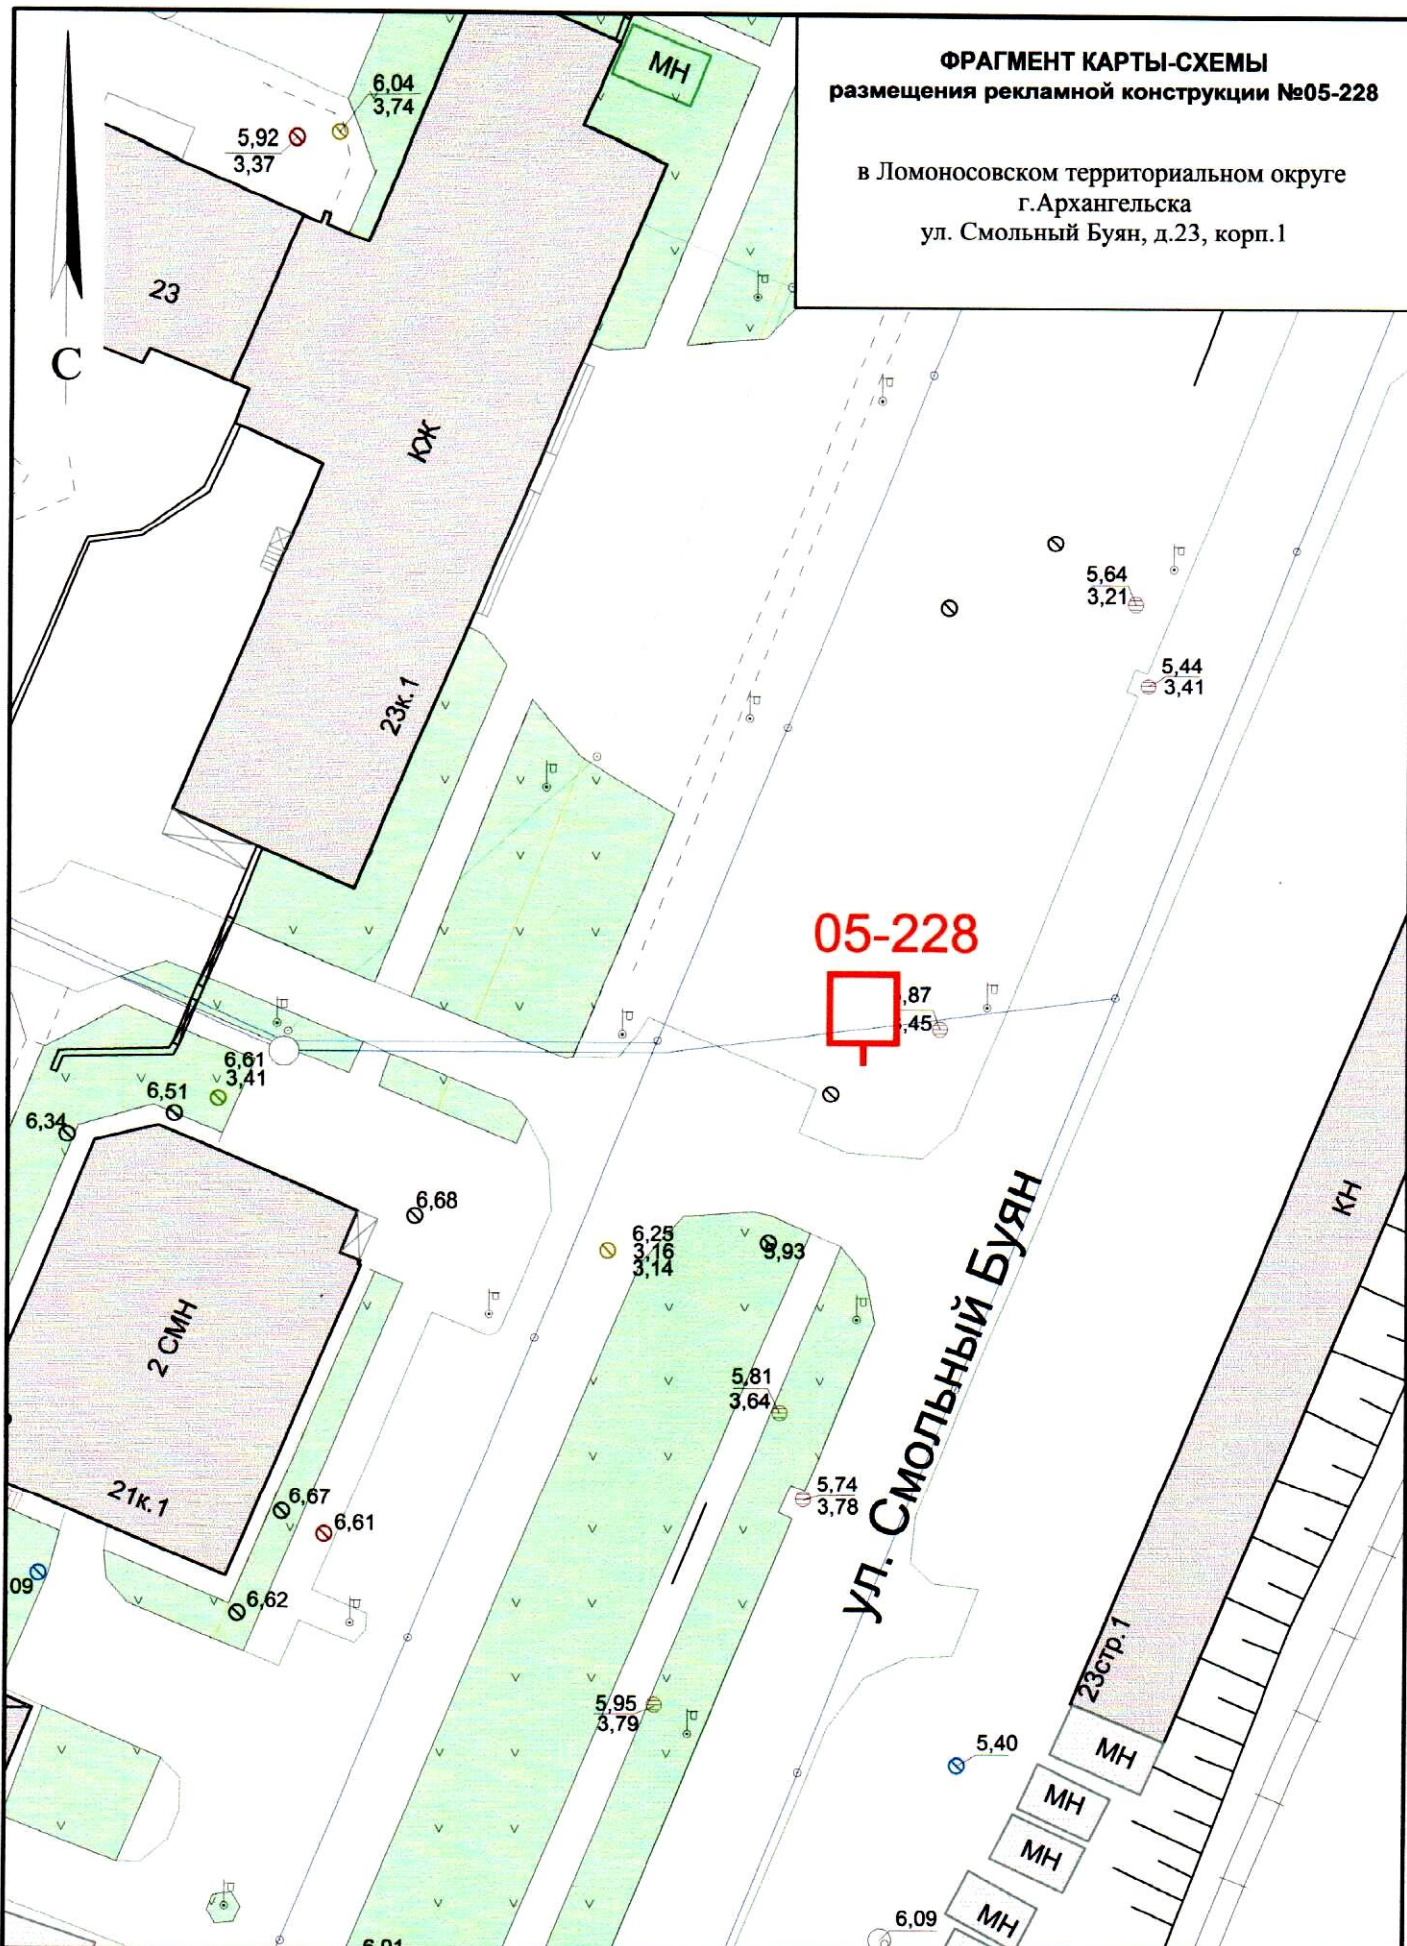

05-228



ул. Смольный Буян

СОГЛАСОВАНО:
Заместитель министра - начальника управления
архитектуры и градостроительства министерства
строительства и архитектуры
Архангельской области

С.Ю. Строгонова



УСЛОВНЫЕ ОБОЗНАЧЕНИЯ:

- исключенные из Схемы места рекламных конструкций
- добавленные в Схему места рекламных конструкций
- существующие в Схеме места рекламных конструкций

Масштаб 1:500

**ФРАГМЕНТ КАРТЫ-СХЕМЫ
размещения рекламной конструкции №05-231**

в Ломоносовском территориальном округе
г.Архангельска
ул. Смольный Буян, д.25, корп.2

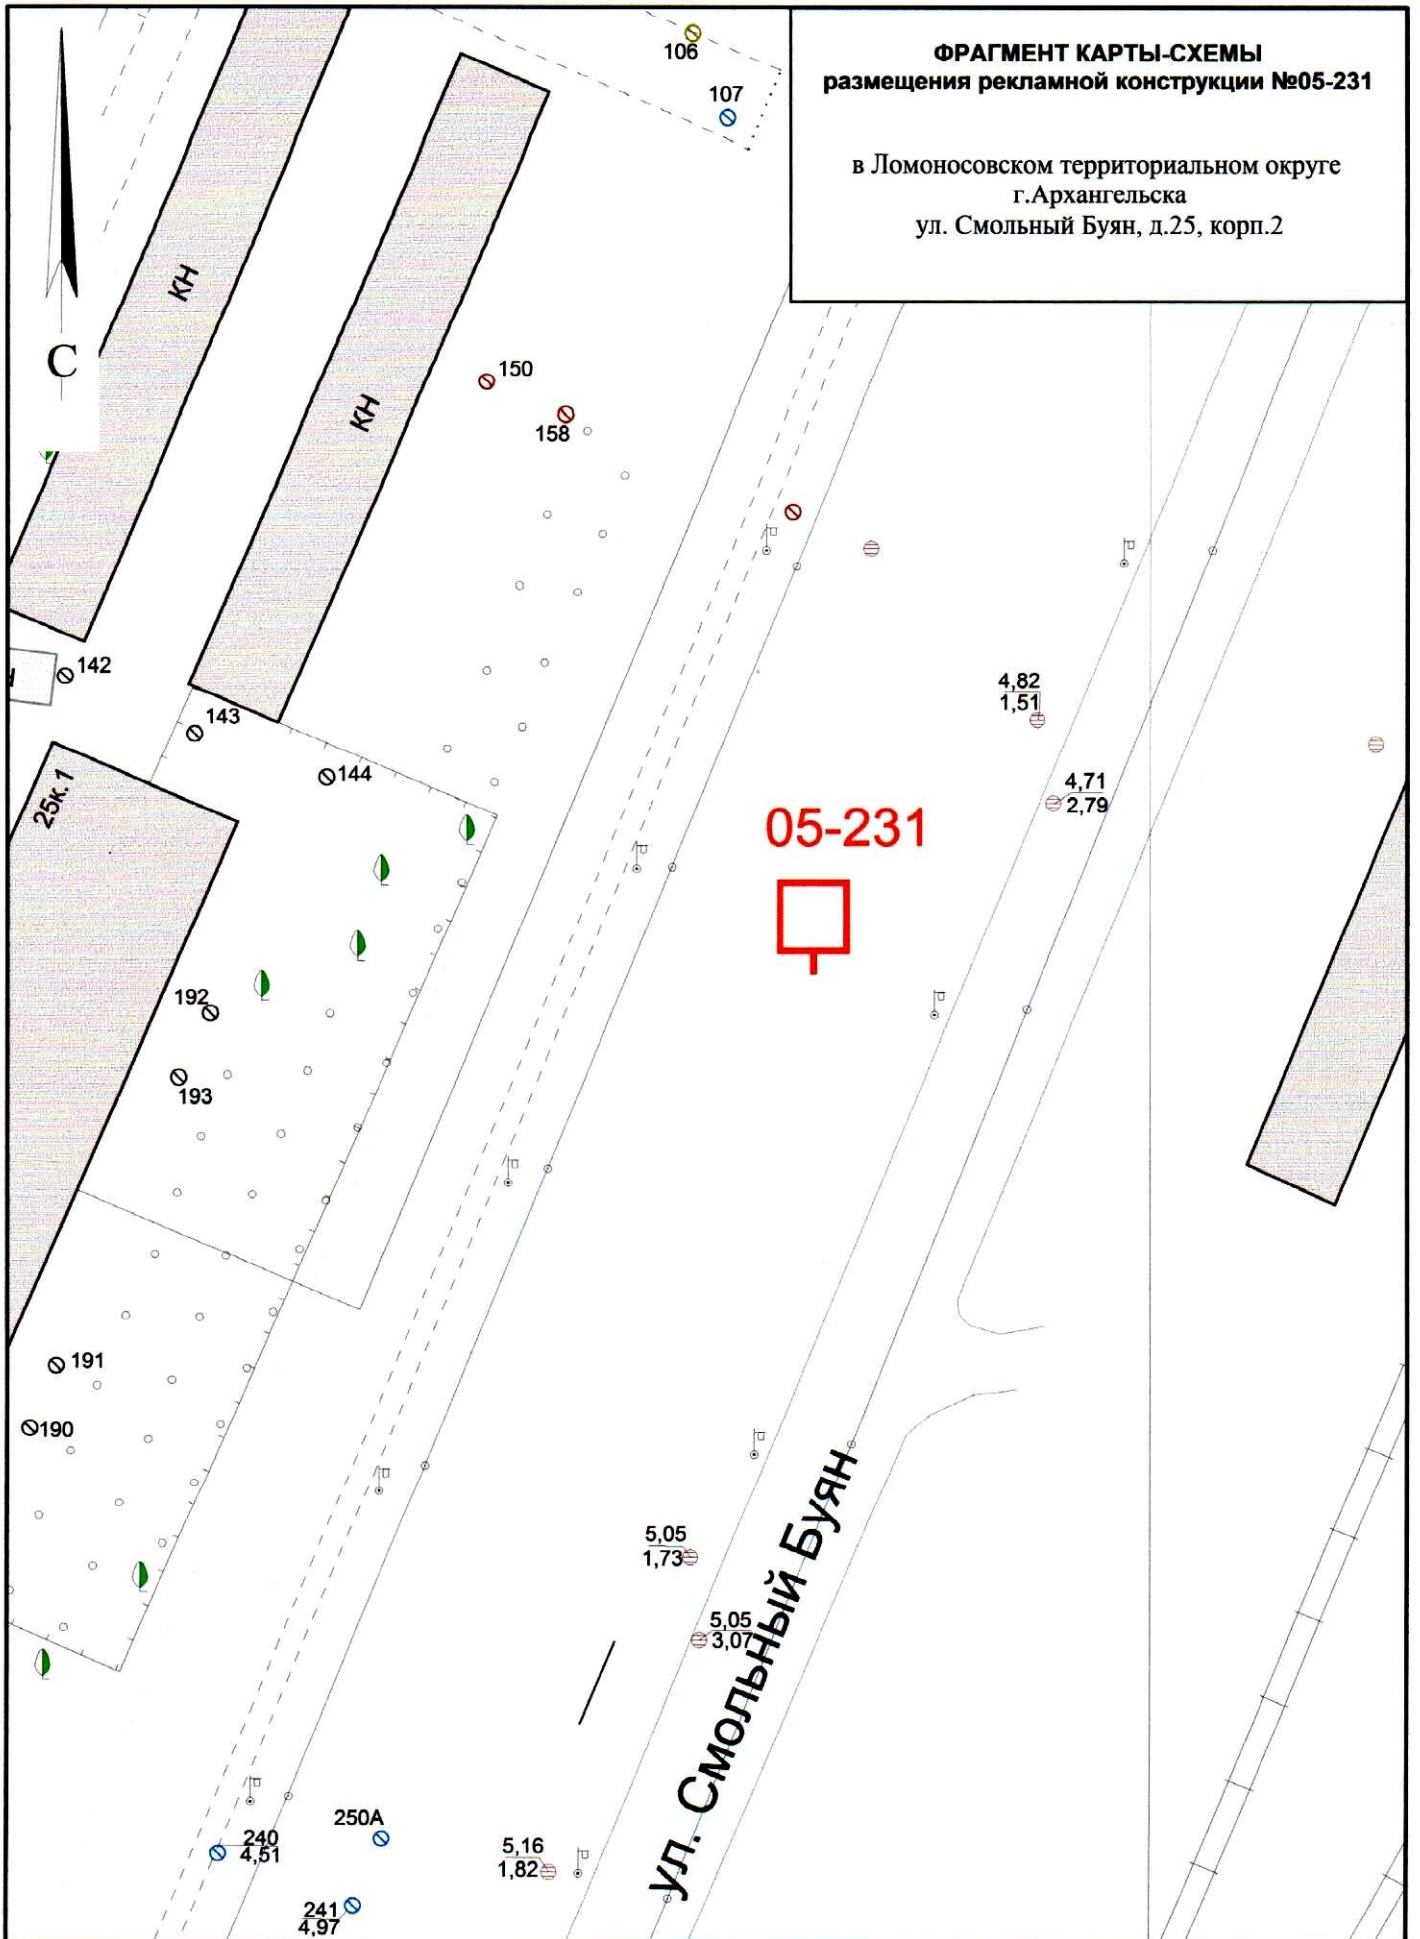

СОГЛАСОВАНО:

Заместитель министра - начальник управления
архитектуры и градостроительства министерства
строительства и архитектуры
Архангельской области

С.Ю.Строгонова

"27" июля 2018 года


УСЛОВНЫЕ ОБОЗНАЧЕНИЯ:

- исключенные из Схемы места рекламных конструкций
- добавленные в Схему места рекламных конструкций
- существующие в Схеме места рекламных конструкций

Масштаб 1:500

**ФРАГМЕНТ КАРТЫ-СХЕМЫ
размещения рекламной конструкции №05-248**

в Ломоносовском территориальном округе
г.Архангельска
пр. Ленинградский, д.5

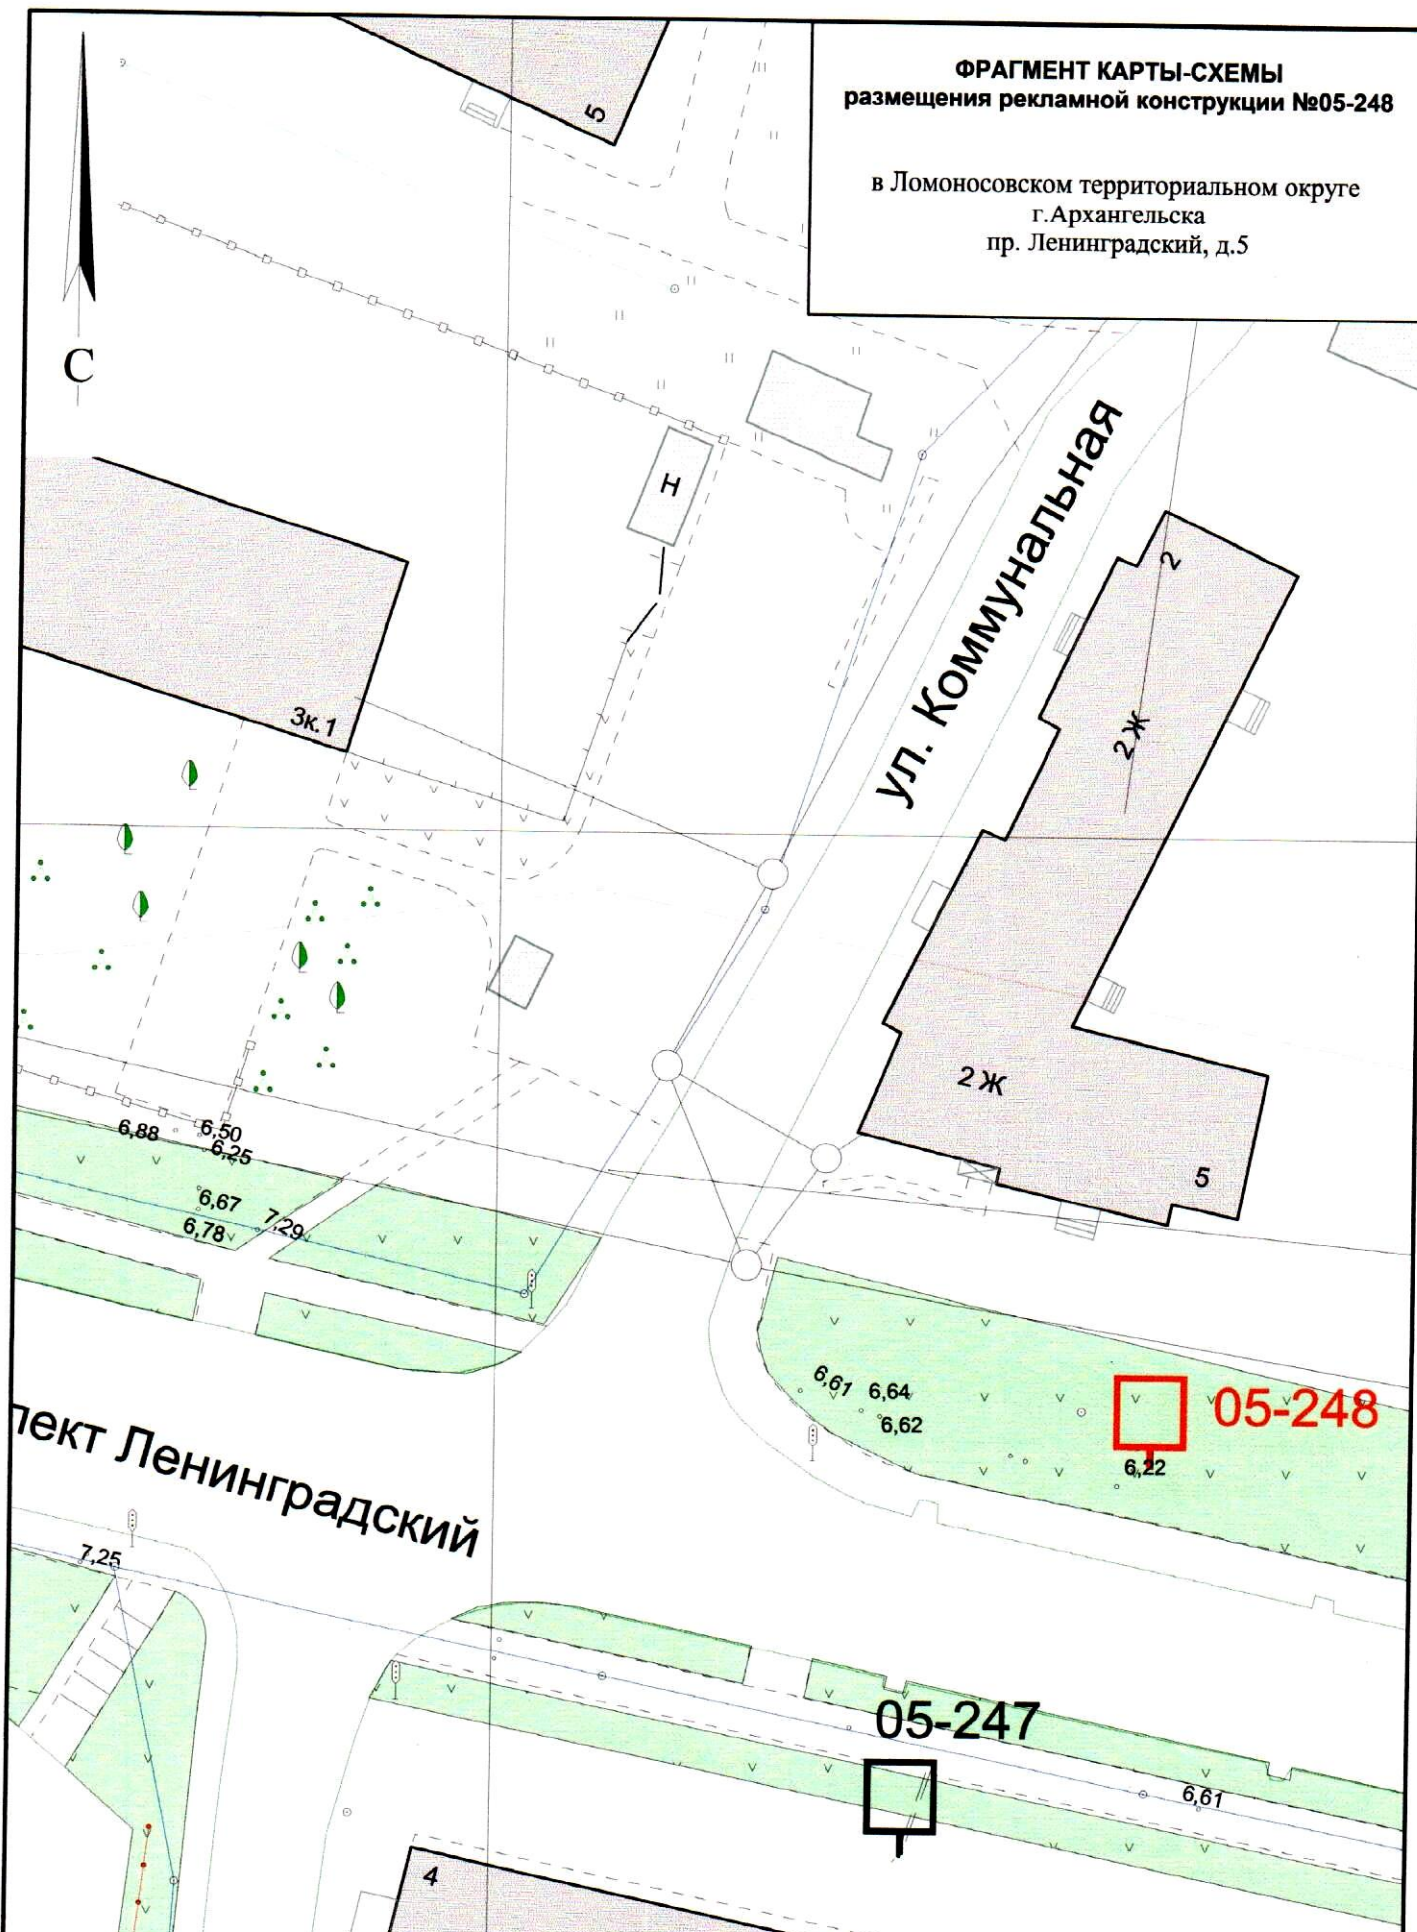

СОГЛАСОВАНО:
Заместитель министра - начальник управления
архитектуры и градостроительства министерства
строительства и архитектуры
Архангельской области

[Signature]
С.Ю.Строгонова
"27" июля 2018 года

- УСЛОВНЫЕ ОБОЗНАЧЕНИЯ:**
- H** — исключенные из Схемы места рекламных конструкций
 - — добавленные в Схему места рекламных конструкций
 - — существующие в Схеме места рекламных конструкций

Масштаб 1:500


**ФРАГМЕНТ КАРТЫ-СХЕМЫ
размещения рекламной конструкции №05-250**

в Ломоносовском территориальном округе
г.Архангельска
пр. Ленинградский, д.9

С

4,52

4,52 4,24

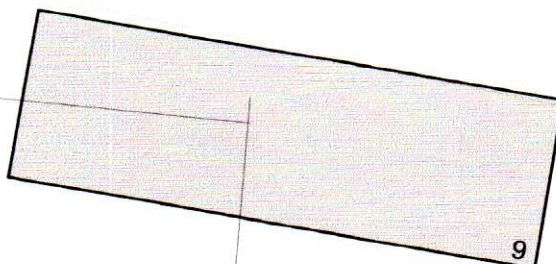

05-250



6,16

6,41 6,48

6,52
6,70

6,41 6,07 6,11
6,06

пр. Ленинградский

6,86

05-249




СОГЛАСОВАНО:

Заместитель министра - начальник управления
архитектуры и градостроительства министерства
строительства и архитектуры
Архангельской области

С.Ю.Строгонова

"27" июля 2018 года


УСЛОВНЫЕ ОБОЗНАЧЕНИЯ:

-  исключенные из Схемы места рекламных конструкций
-  добавленные в Схему места рекламных конструкций
-  существующие в Схеме места рекламных конструкций

Масштаб 1:500

**ФРАГМЕНТ КАРТЫ-СХЕМЫ
размещения рекламной конструкции №05-252**

в Ломоносовском территориальном округе
г.Архангельска
пр. Ленинградский , д.15

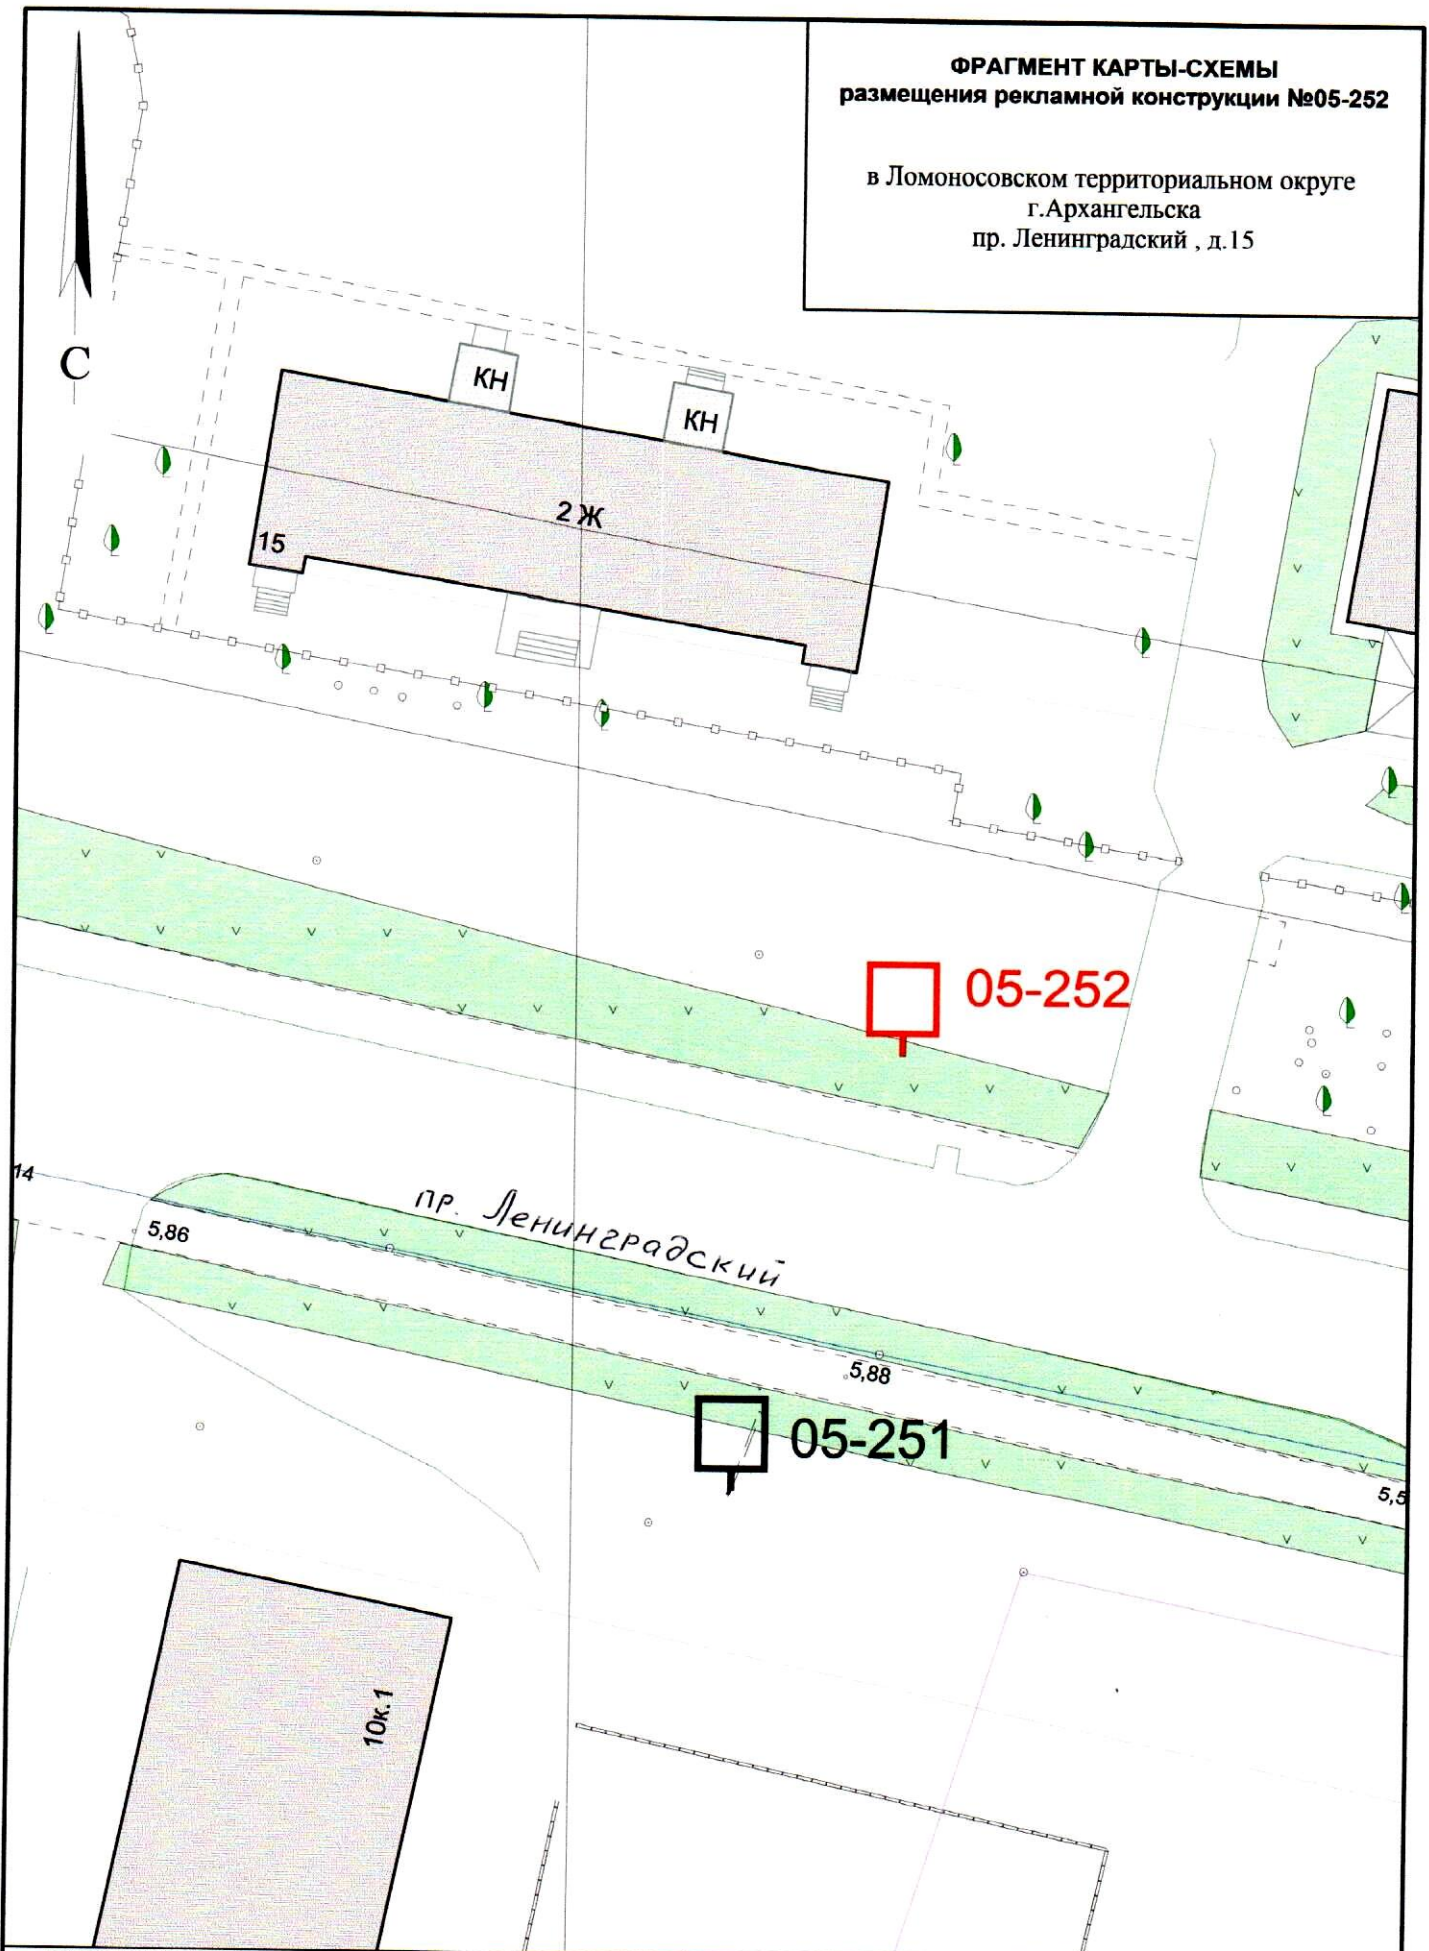

СОГЛАСОВАНО:
Заместитель министра - начальник управления
архитектуры и градостроительства министерства
строительства и архитектуры
Архангельской области

С.Ю.Строгонова

"27" *июль* 2018 года

УСЛОВНЫЕ ОБОЗНАЧЕНИЯ:

- исключенные из Схемы места рекламных конструкций
- добавленные в Схему места рекламных конструкций
- существующие в Схеме места рекламных конструкций

Масштаб 1:500

**ФРАГМЕНТ КАРТЫ-СХЕМЫ
размещения рекламной конструкции №05-254**

в Ломоносовском территориальном округе
г.Архангельска
пр. Ленинградский, д.21



9 КЖ

21к.1

21стр

21

05-254

7,97

7,98

7,91

7,88

7,84

7,75

СОГЛАСОВАНО:

Заместитель министра - начальник управления
архитектуры и градостроительства министерства
строительства и архитектуры
Архангельской области

С.Ю.Строгонова

"27" июля 2018 года


УСЛОВНЫЕ ОБОЗНАЧЕНИЯ:

- исключенные из Схемы места рекламных конструкций
- добавленные в Схему места рекламных конструкций
- существующие в Схеме места рекламных конструкций

Масштаб 1:500

**ФРАГМЕНТ КАРТЫ-СХЕМЫ
размещения рекламной конструкции №05-255**

в Ломоносовском территориальном округе
г.Архангельска
пр. Ленинградский - ул. Касаткиной

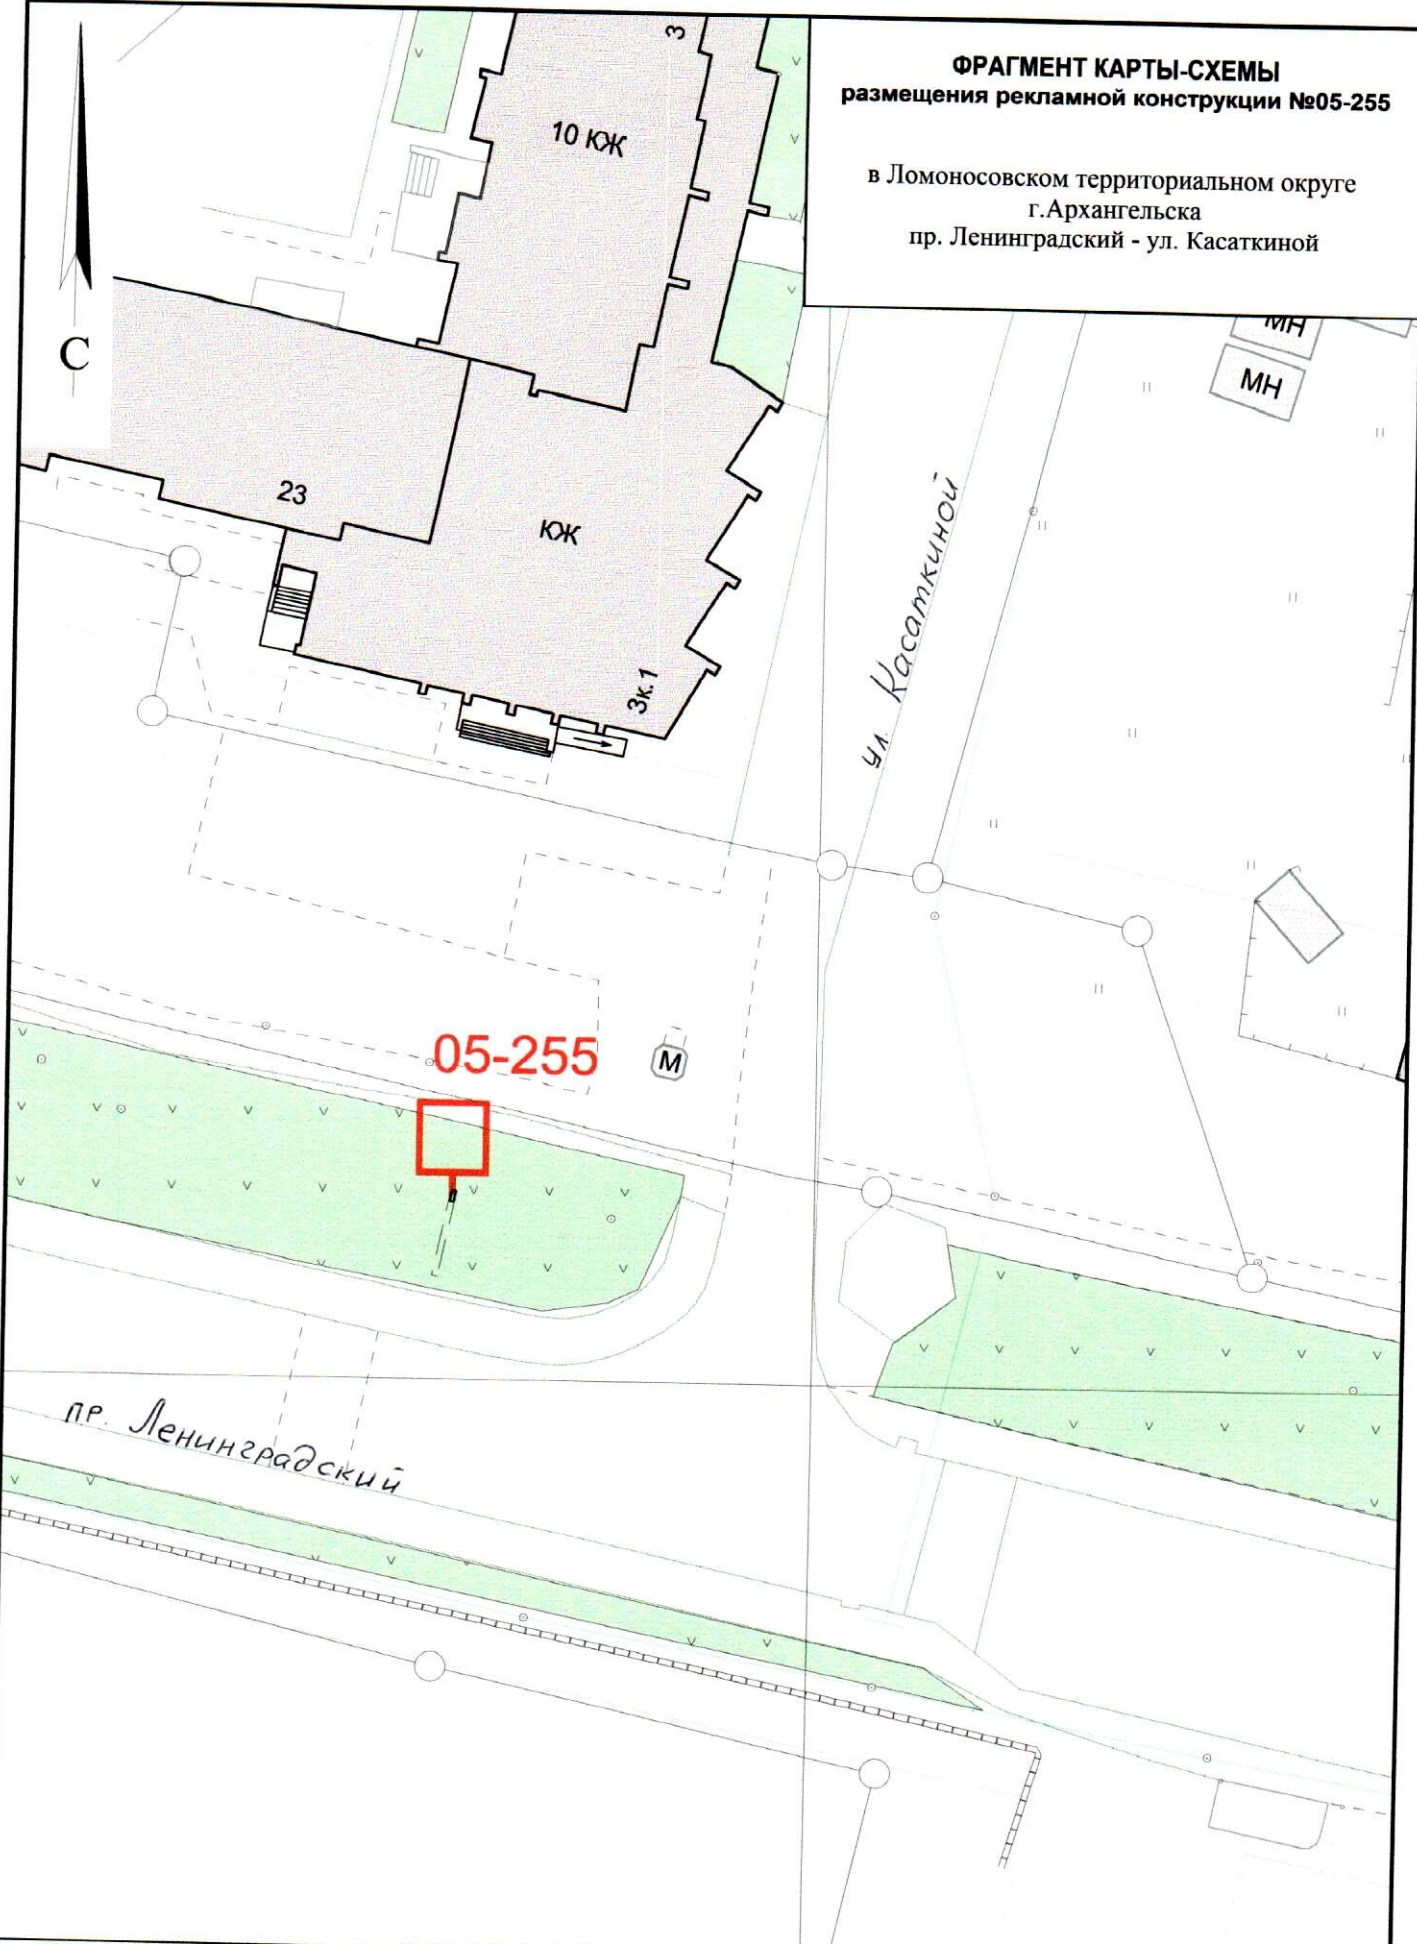




СОГЛАСОВАНО:
Заместитель министра - начальник управления
архитектуры и градостроительства министерства
строительства и архитектуры
Архангельской области

С.Ю.Строгонова

"27" июля 2018 года


УСЛОВНЫЕ ОБОЗНАЧЕНИЯ:

-  исключенные из Схемы места рекламных конструкций
-  добавленные в Схему места рекламных конструкций
-  существующие в Схеме места рекламных конструкций

Масштаб 1:500

**ФРАГМЕНТ КАРТЫ-СХЕМЫ
размещения рекламной конструкции №06-17**

в территориальном округе Майская горка
г.Архангельска
пр. Ленинградский, д.67

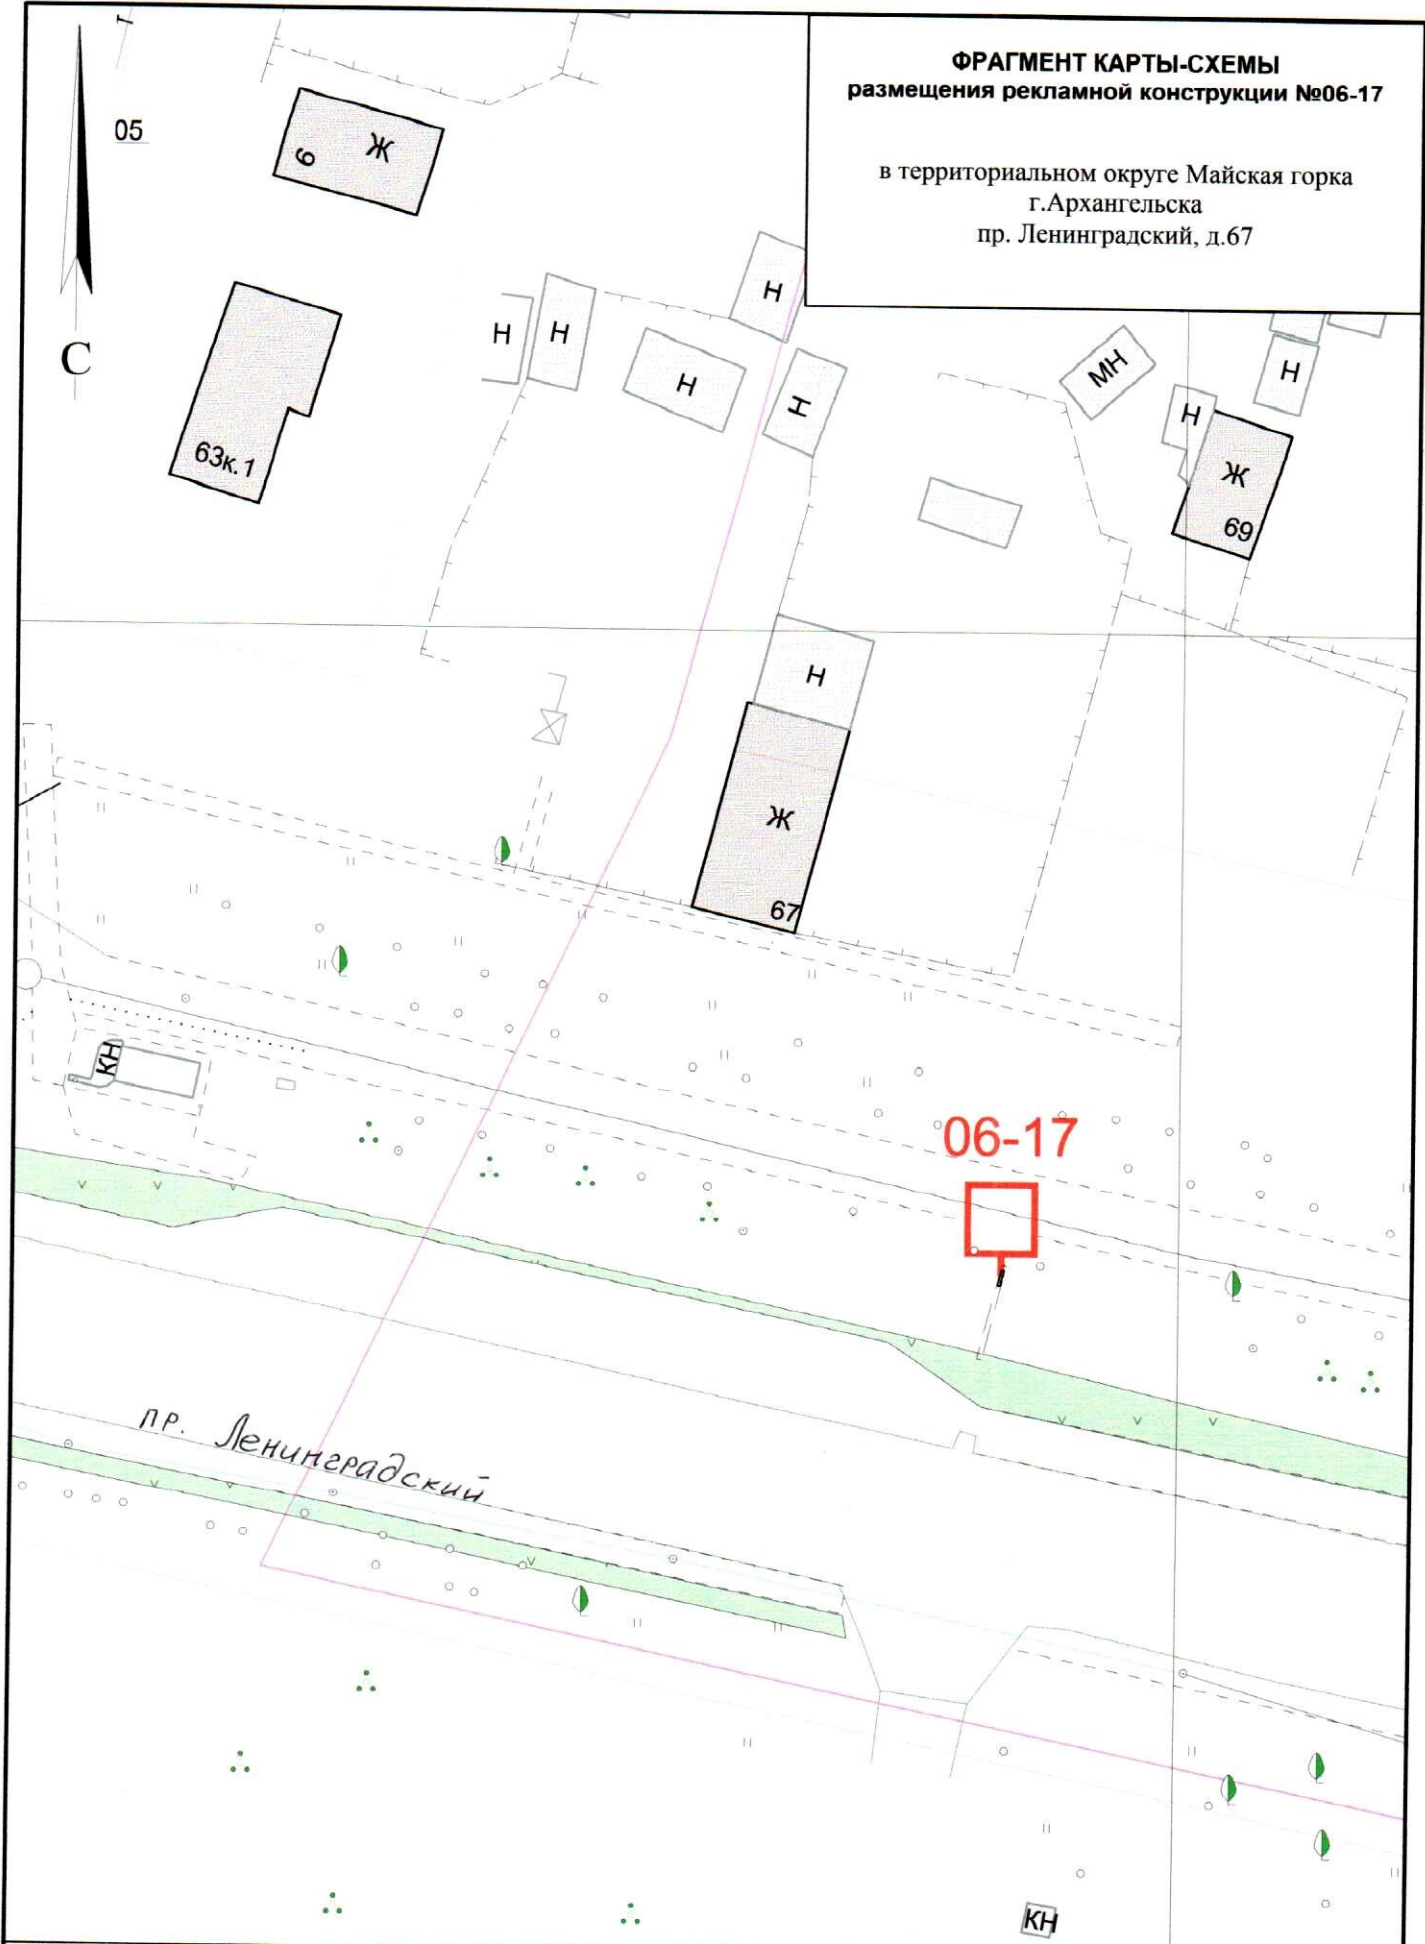

СОГЛАСОВАНО:
Заместитель министра - начальник управления
архитектуры и градостроительства министерства
строительства и архитектуры
Архангельской области

С.Ю.Строгонова

"27" июля 2018 года


УСЛОВНЫЕ ОБОЗНАЧЕНИЯ:

- исключенные из Схемы места рекламных конструкций
- добавленные в Схему места рекламных конструкций
- существующие в Схеме места рекламных конструкций

Масштаб 1:500

**ФРАГМЕНТ КАРТЫ-СХЕМЫ
размещения рекламной конструкции №06-18**

в территориальном округе Майская горка
г.Архангельска
пр. Ленинградский, напротив д.75

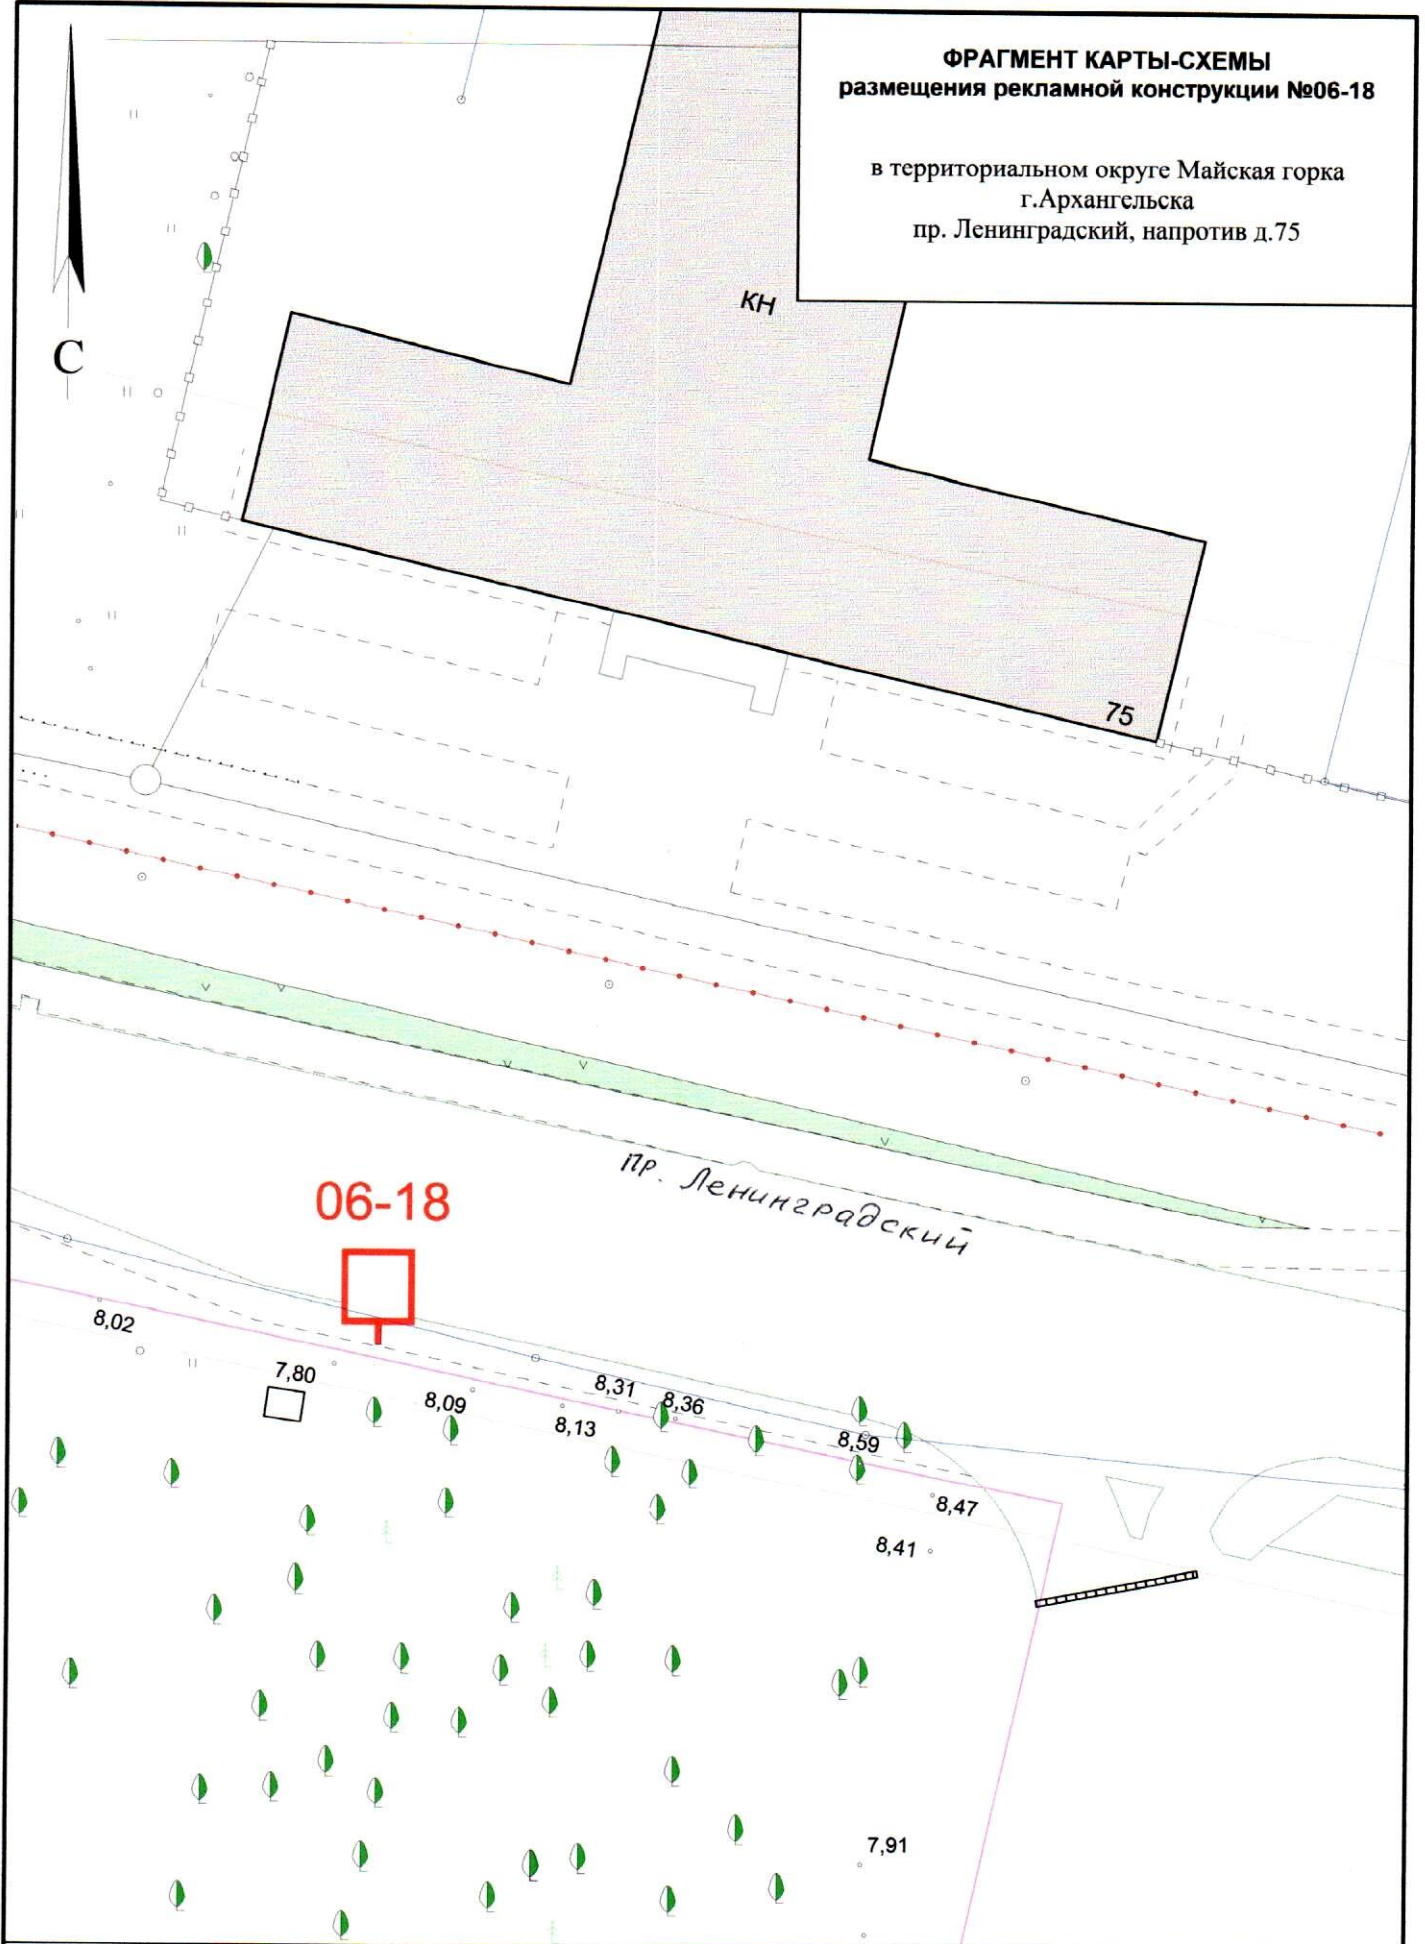

СОГЛАСОВАНО:
Заместитель министра - начальник управления
архитектуры и градостроительства министерства
строительства и архитектуры
Архангельской области

С.Ю.Строгонова

"27" июля 2018 года

УСЛОВНЫЕ ОБОЗНАЧЕНИЯ:

- исключенные из Схемы места рекламных конструкций
- добавленные в Схему места рекламных конструкций
- существующие в Схеме места рекламных конструкций

Масштаб 1:500